

1. 書類等の題名
「校地校舎等の図面」 1 ページ
都道府県における位置関係の図面
2. 引用元
Google マップ
<https://maps.google.co.jp/>
3. 説明
地図中の立命館大学びわこ・くさつキャンパスの位置を印し、注釈を付けた。

びわこ・くさつキャンパス 最寄り駅からの距離、交通機関及び所要時間がわかる図面



最寄り駅からの距離：

JR西日本 南草津駅から立命館大学びわこ・くさつキャンパスまで3.1Km



校舎、運動場等の配置図




【びわこ・くさつキャンパス】

校地面積：678,357.35㎡

校舎面積：260,065.17㎡

	他学部・他研究科 専用

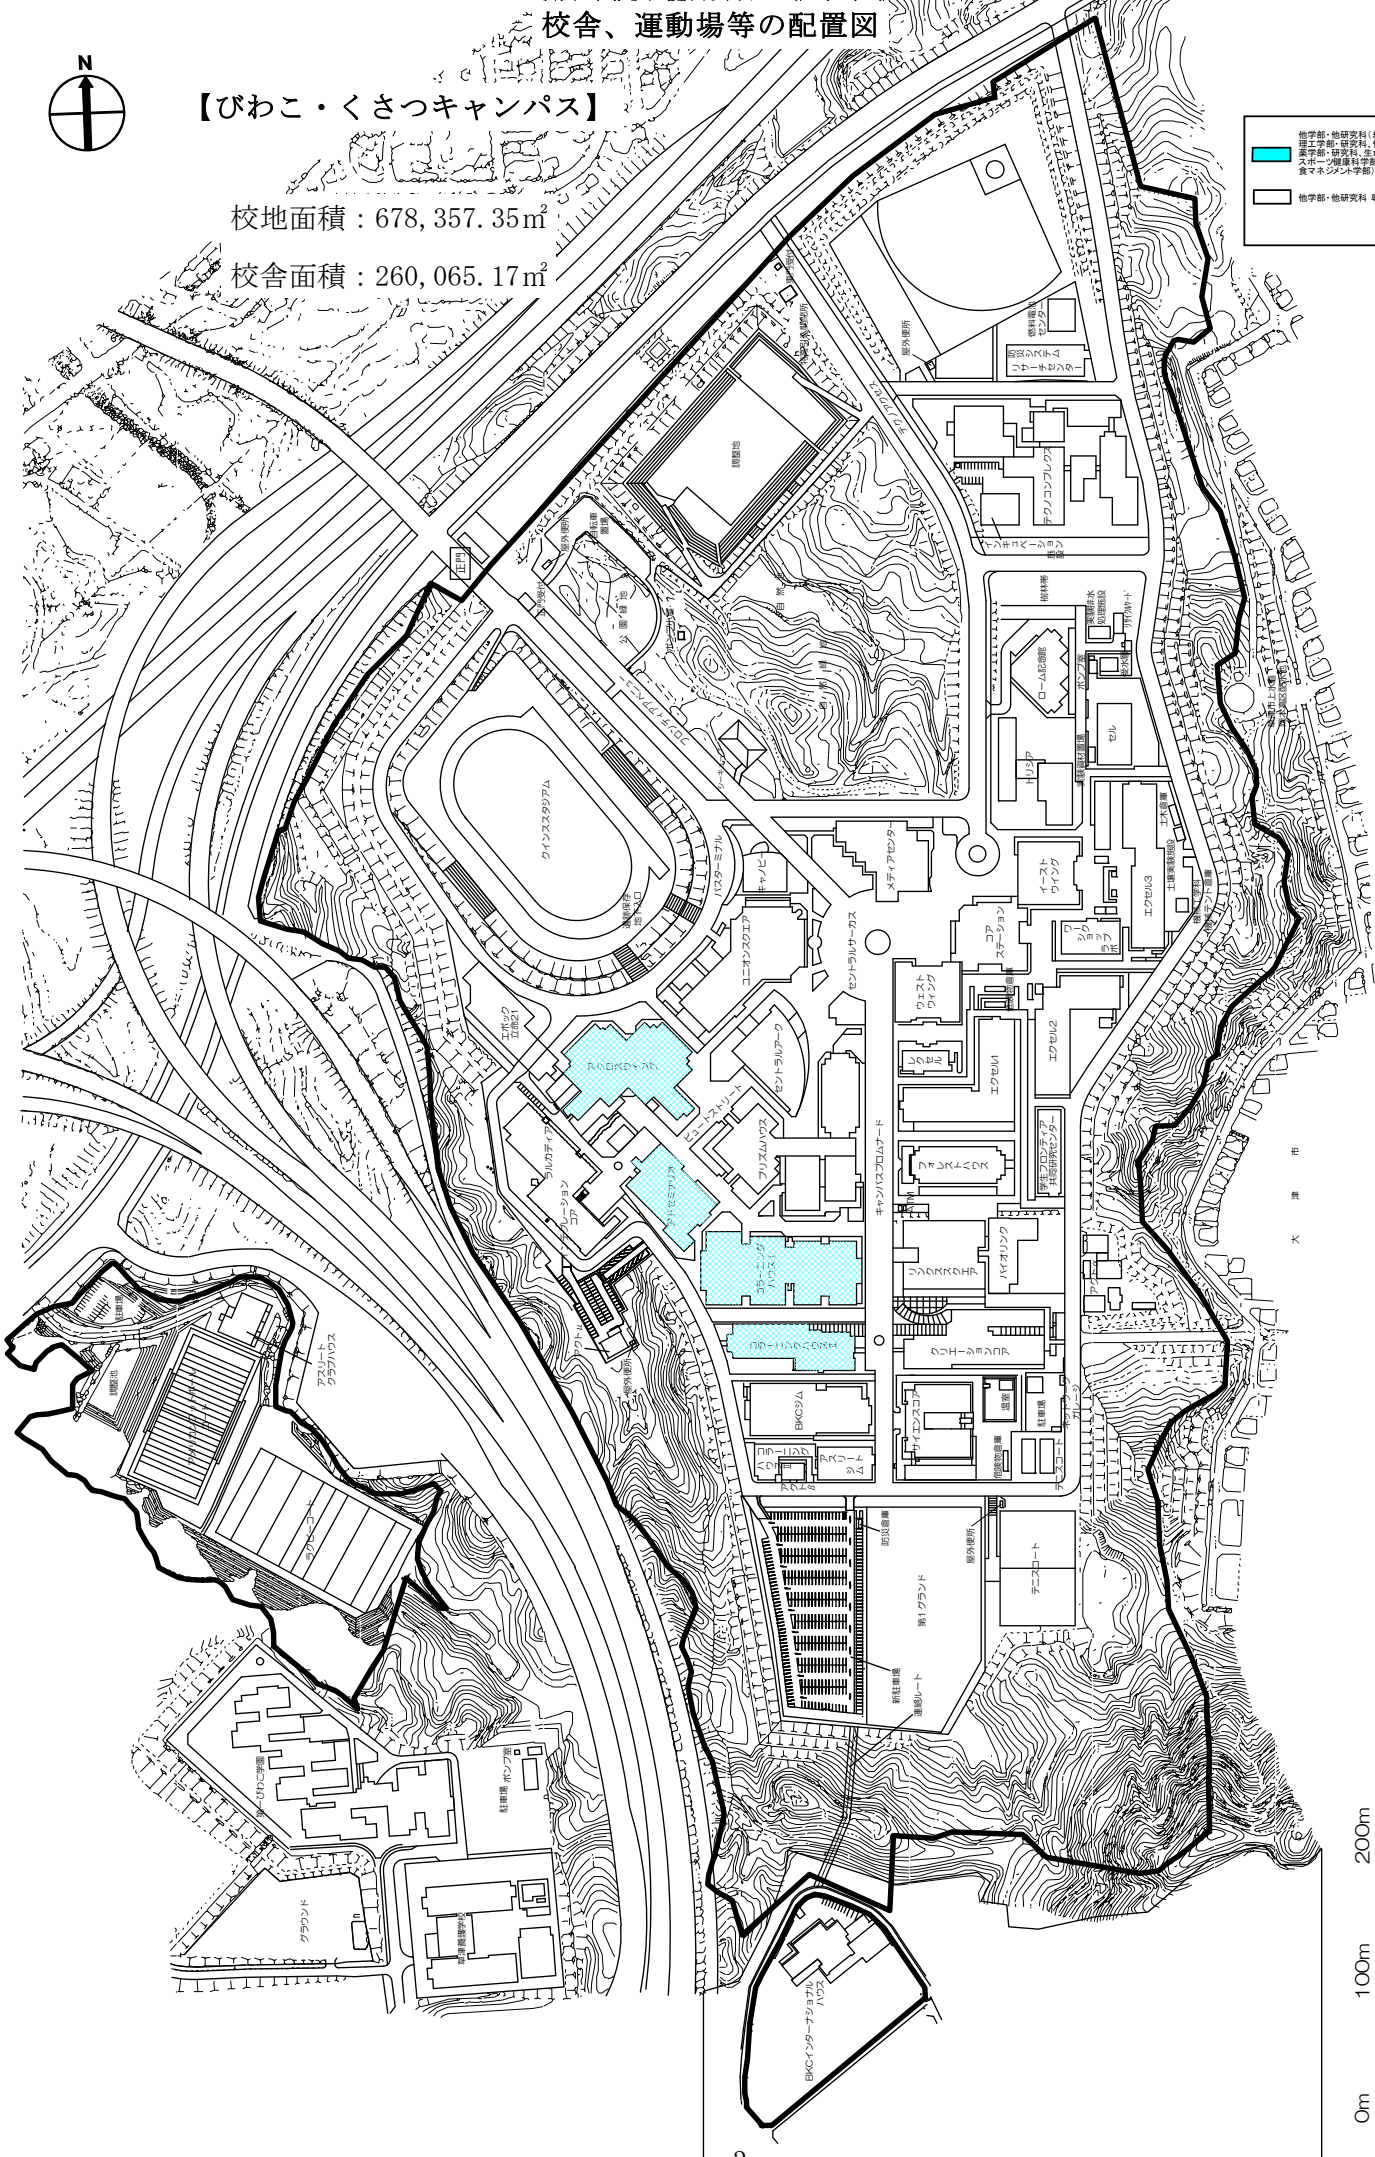

校舎平面図

凡例


水色

他学部・他研究科（経済学部・経済学研究科、理工学部・理工学研究科、情報理工学部・情報理工学研究科、薬学部・薬学研究科、生命科学部・生命科学研究科、スポーツ健康科学部・スポーツ健康科学研究科、食マネジメント学部）と共用




白色




他学部・他研究科専用





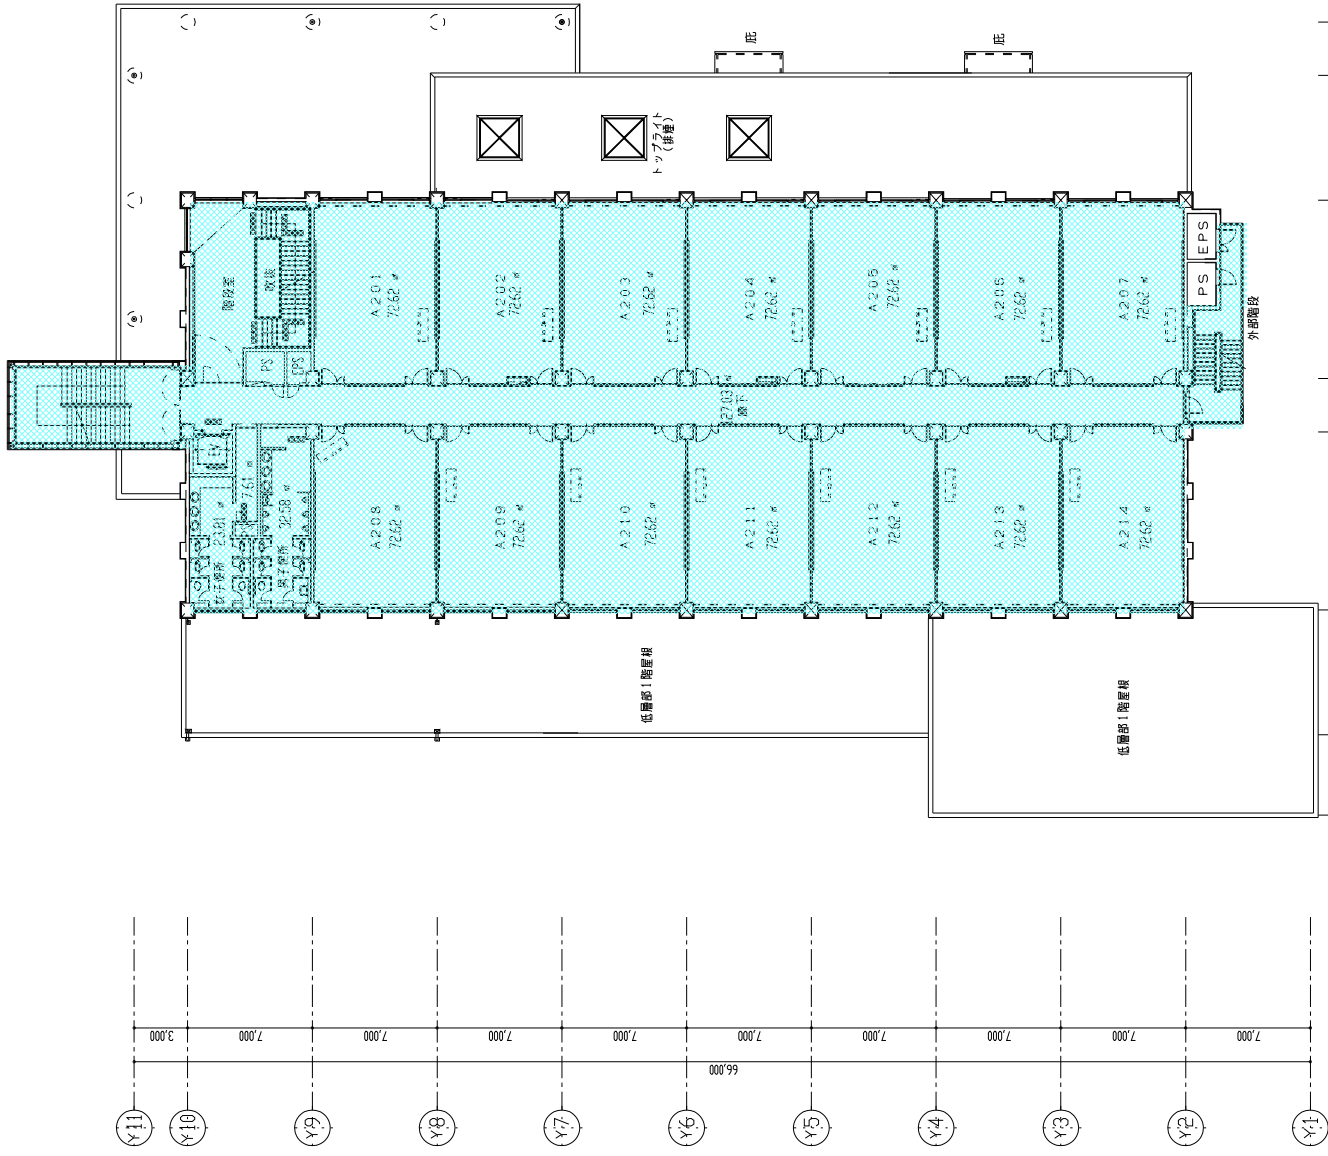




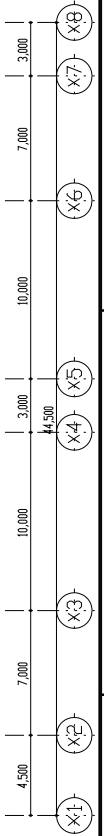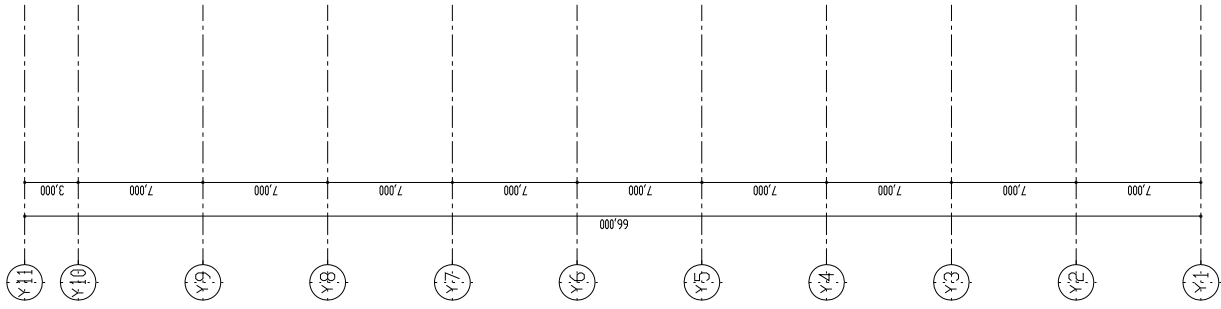
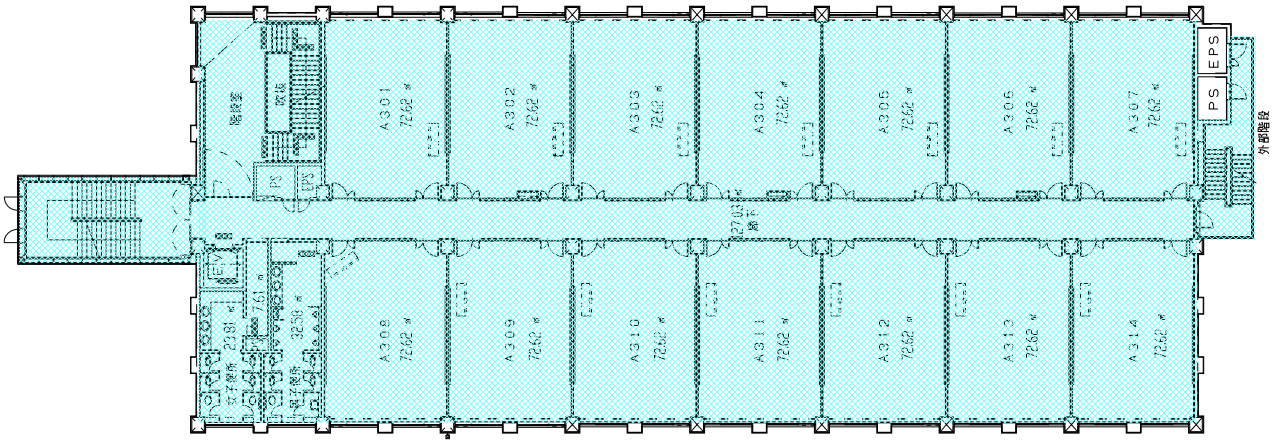


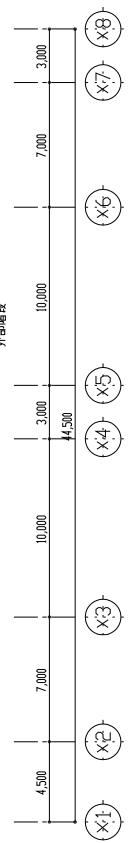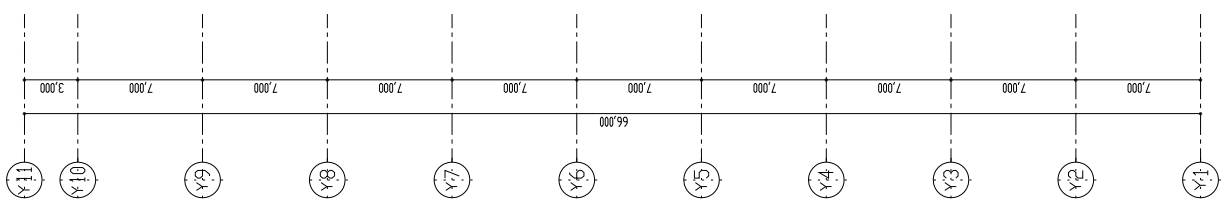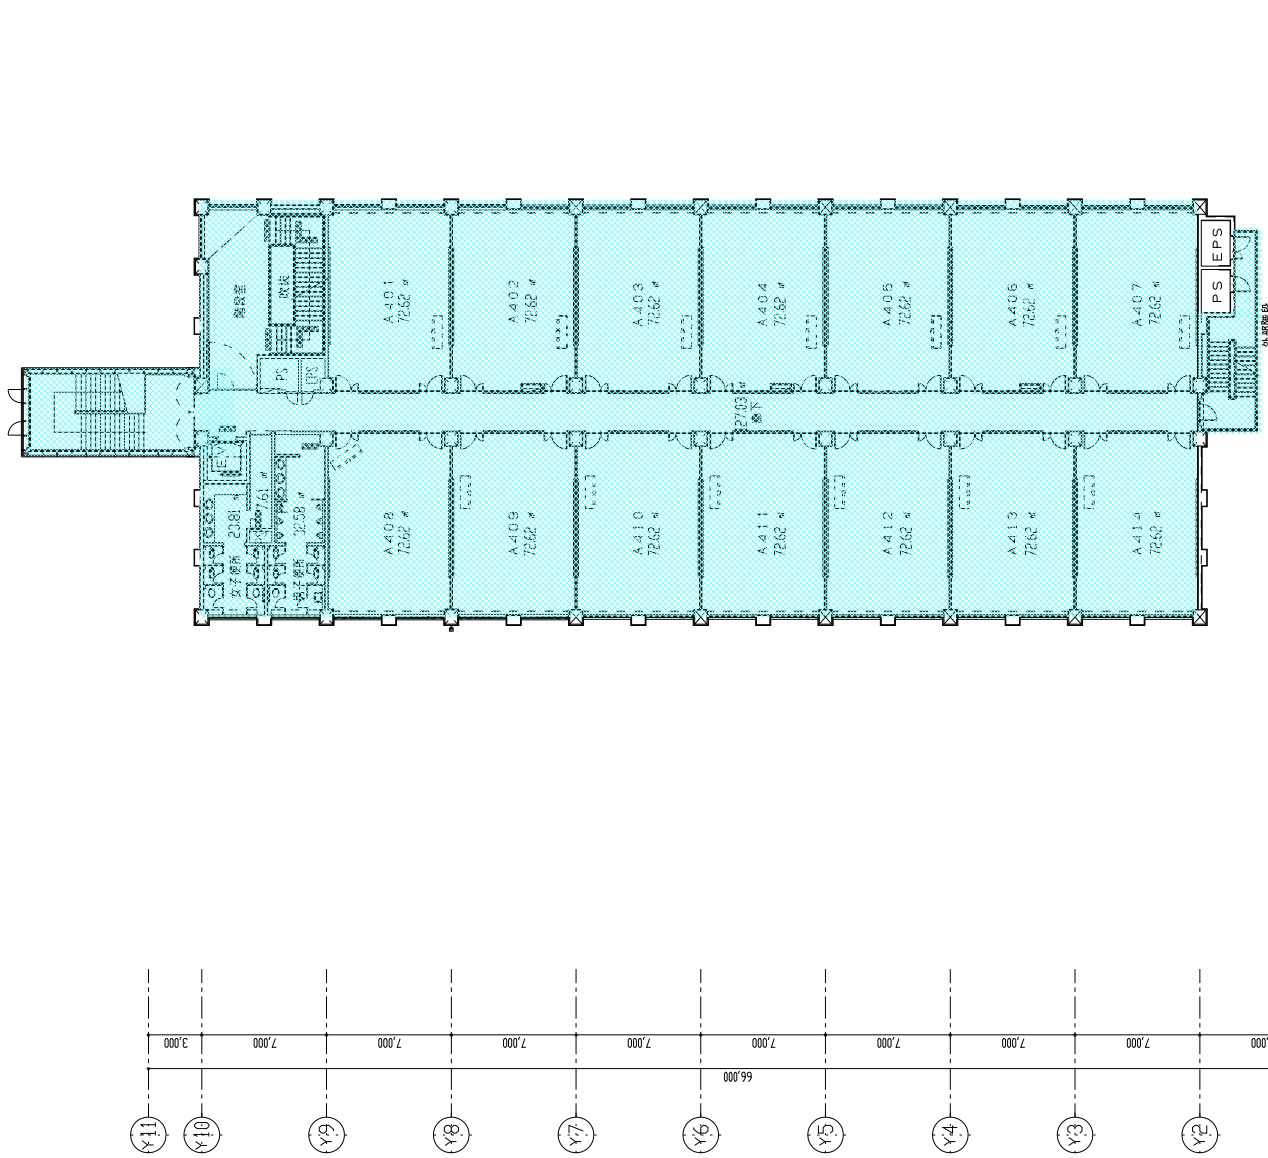



 株式会社 山下設計 YAMASHITA SEIKEI INC. <small>建築設計事務所</small>	階数 4F	図名 4階平面図	日付 2018.10.10	図例 竣工図
	設計 新原博幸	監理 アドセミナリオ	建築 BKC 新原博幸	建築 アドセミナリオ

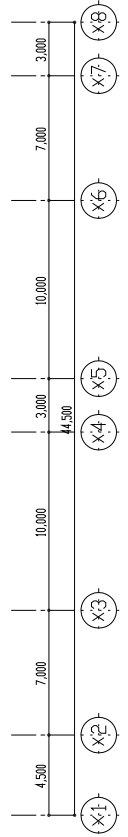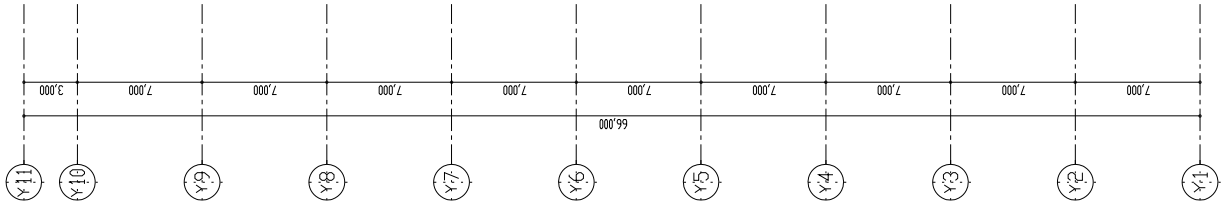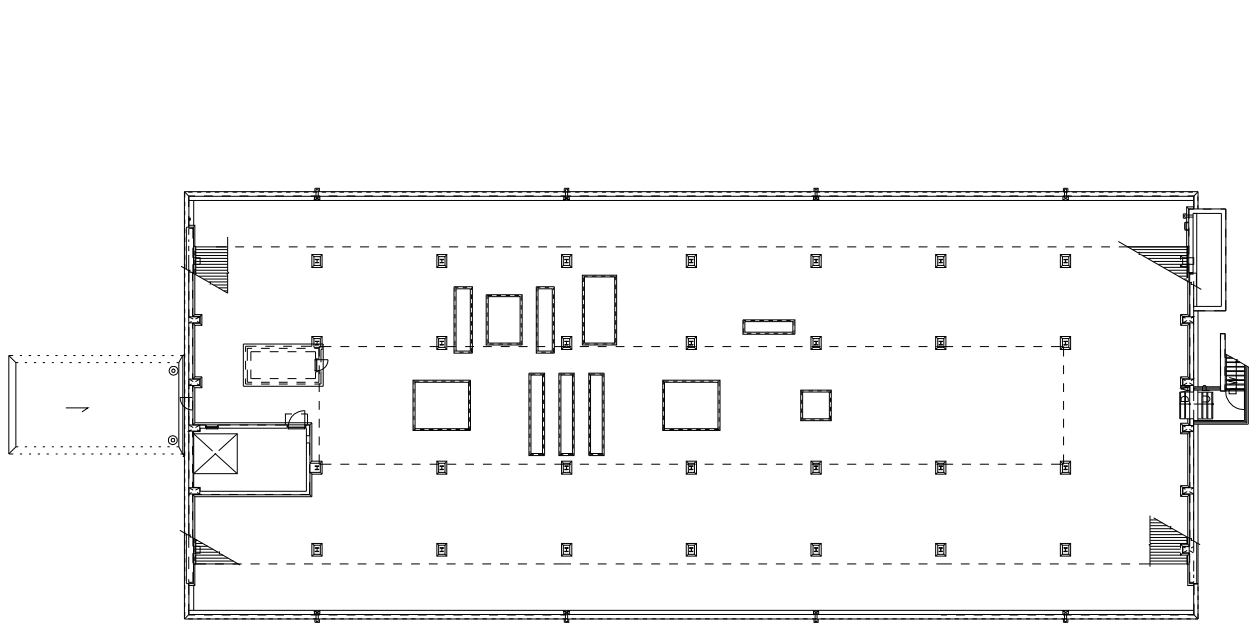


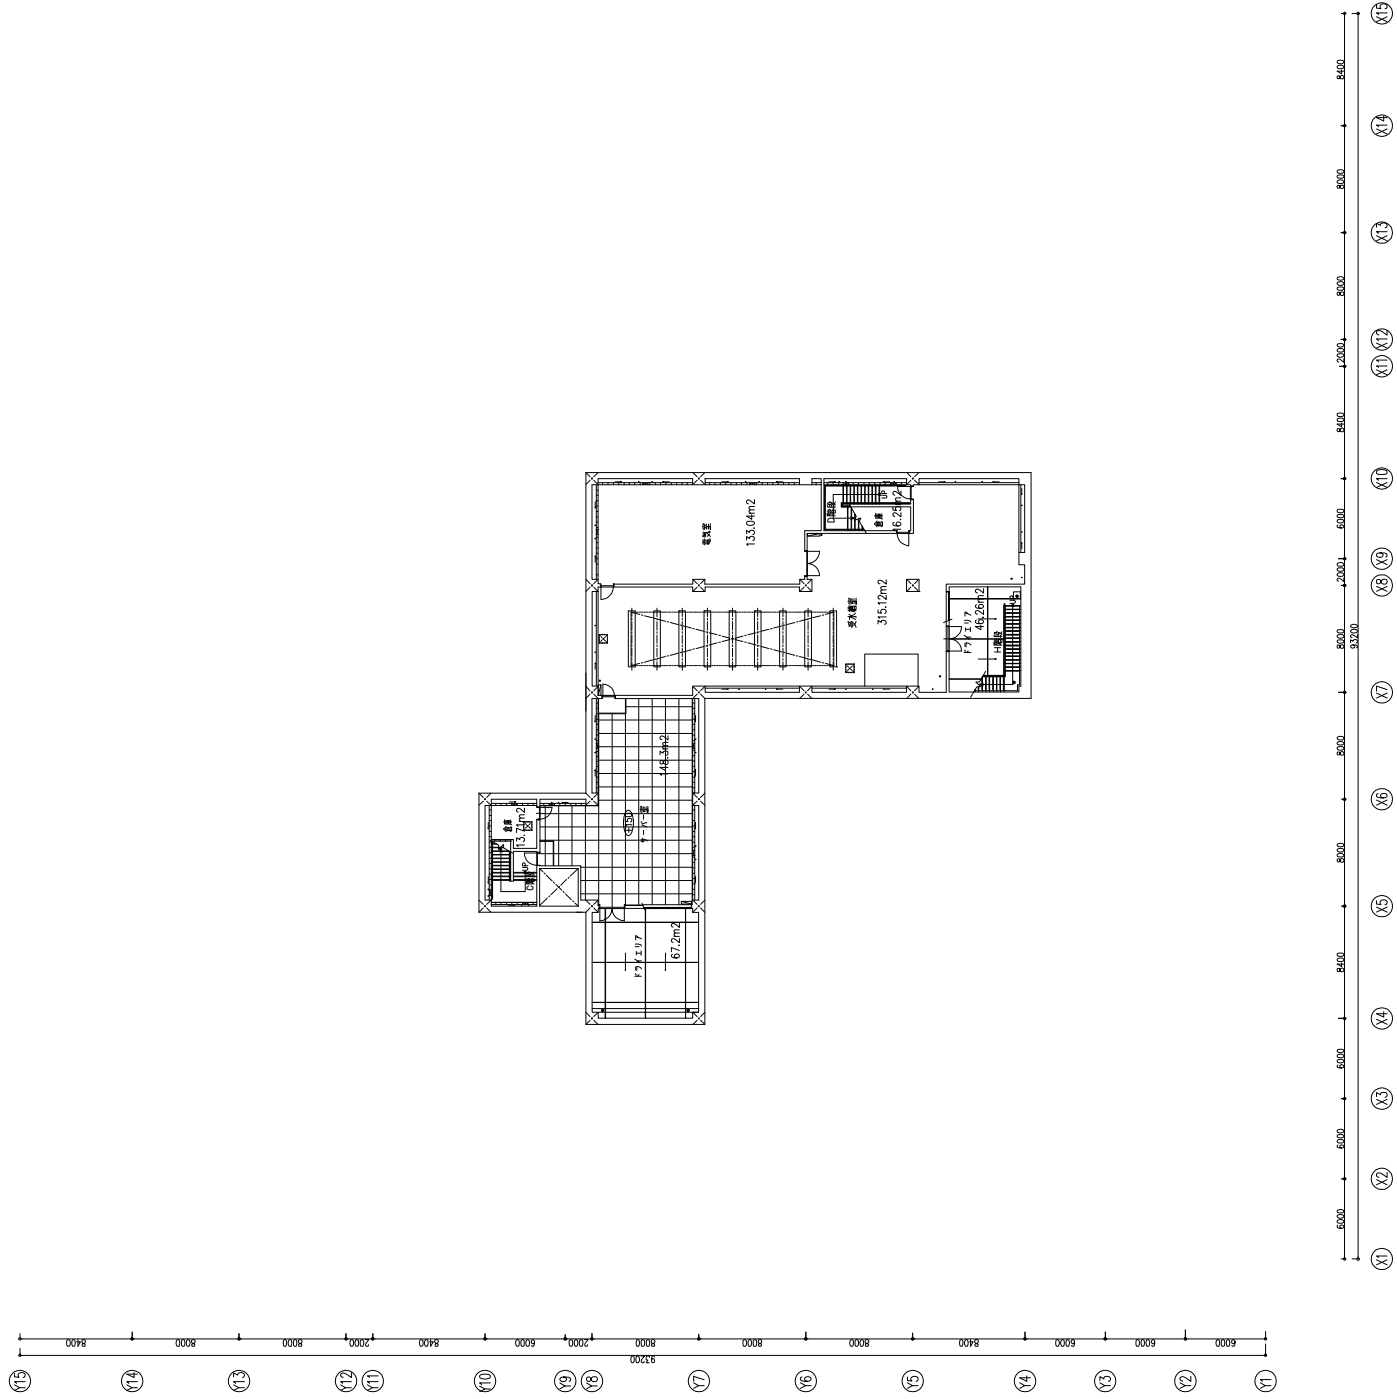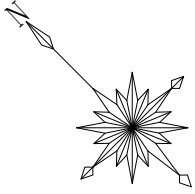

 株式会社 山下設計 YAMASHITA SEKKEI INC. YAMASHITA SEKKEI & ASSOCIATES	建設業上 届利 率 第 76 254 号 種別 登録 07.00.00	訂正	特記	立命館大学 BKC キャンパス整備計画	図面番号 アクロスウイング地下1階平面図 縮尺 1/200(A1), 1/400(A3)	図面番号 1015 種類 建築平面図
---	---	----	----	---------------------	---	-----------------------------

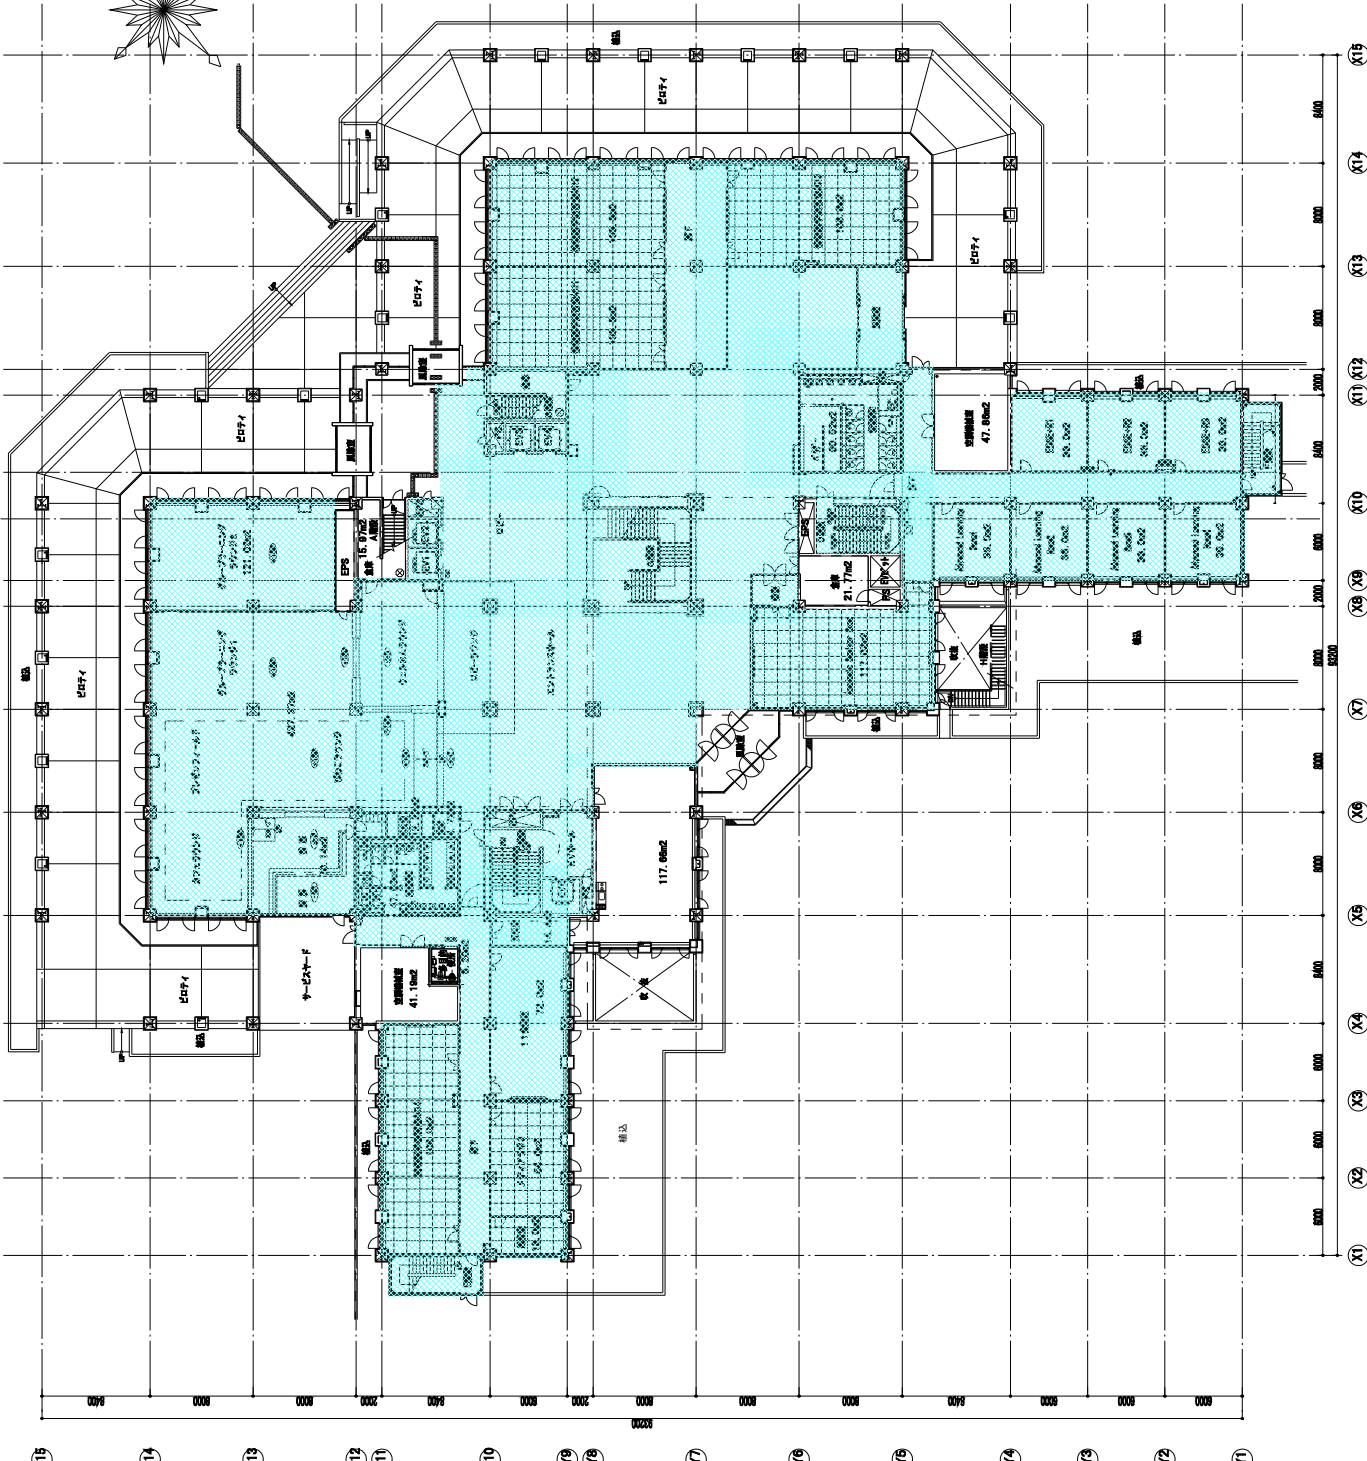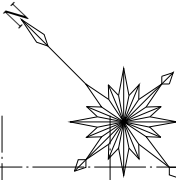

申請種別名	変更種別名	備考
総合学術研究棟	アクロスウイング	
申請種別名	変更室名	追加 OA 設備による変更
学生ラウンジ	ラウンジ・コミュニケーション	アクロスウイング1階ラウンジ アクロスウイング1階ラウンジ アクロスウイング1階ラウンジ
		(増設)
		併設図書図書室011
		併設図書図書室012
		併設図書図書室013
		併設図書図書室100

立命館大学 BKC キャンパス整備計画



A-1016

1/200 (A1), 1/400 (A3)




建築意匠図

=点字ブロックを示す。



YAMASHITA SEKKEI, INC.

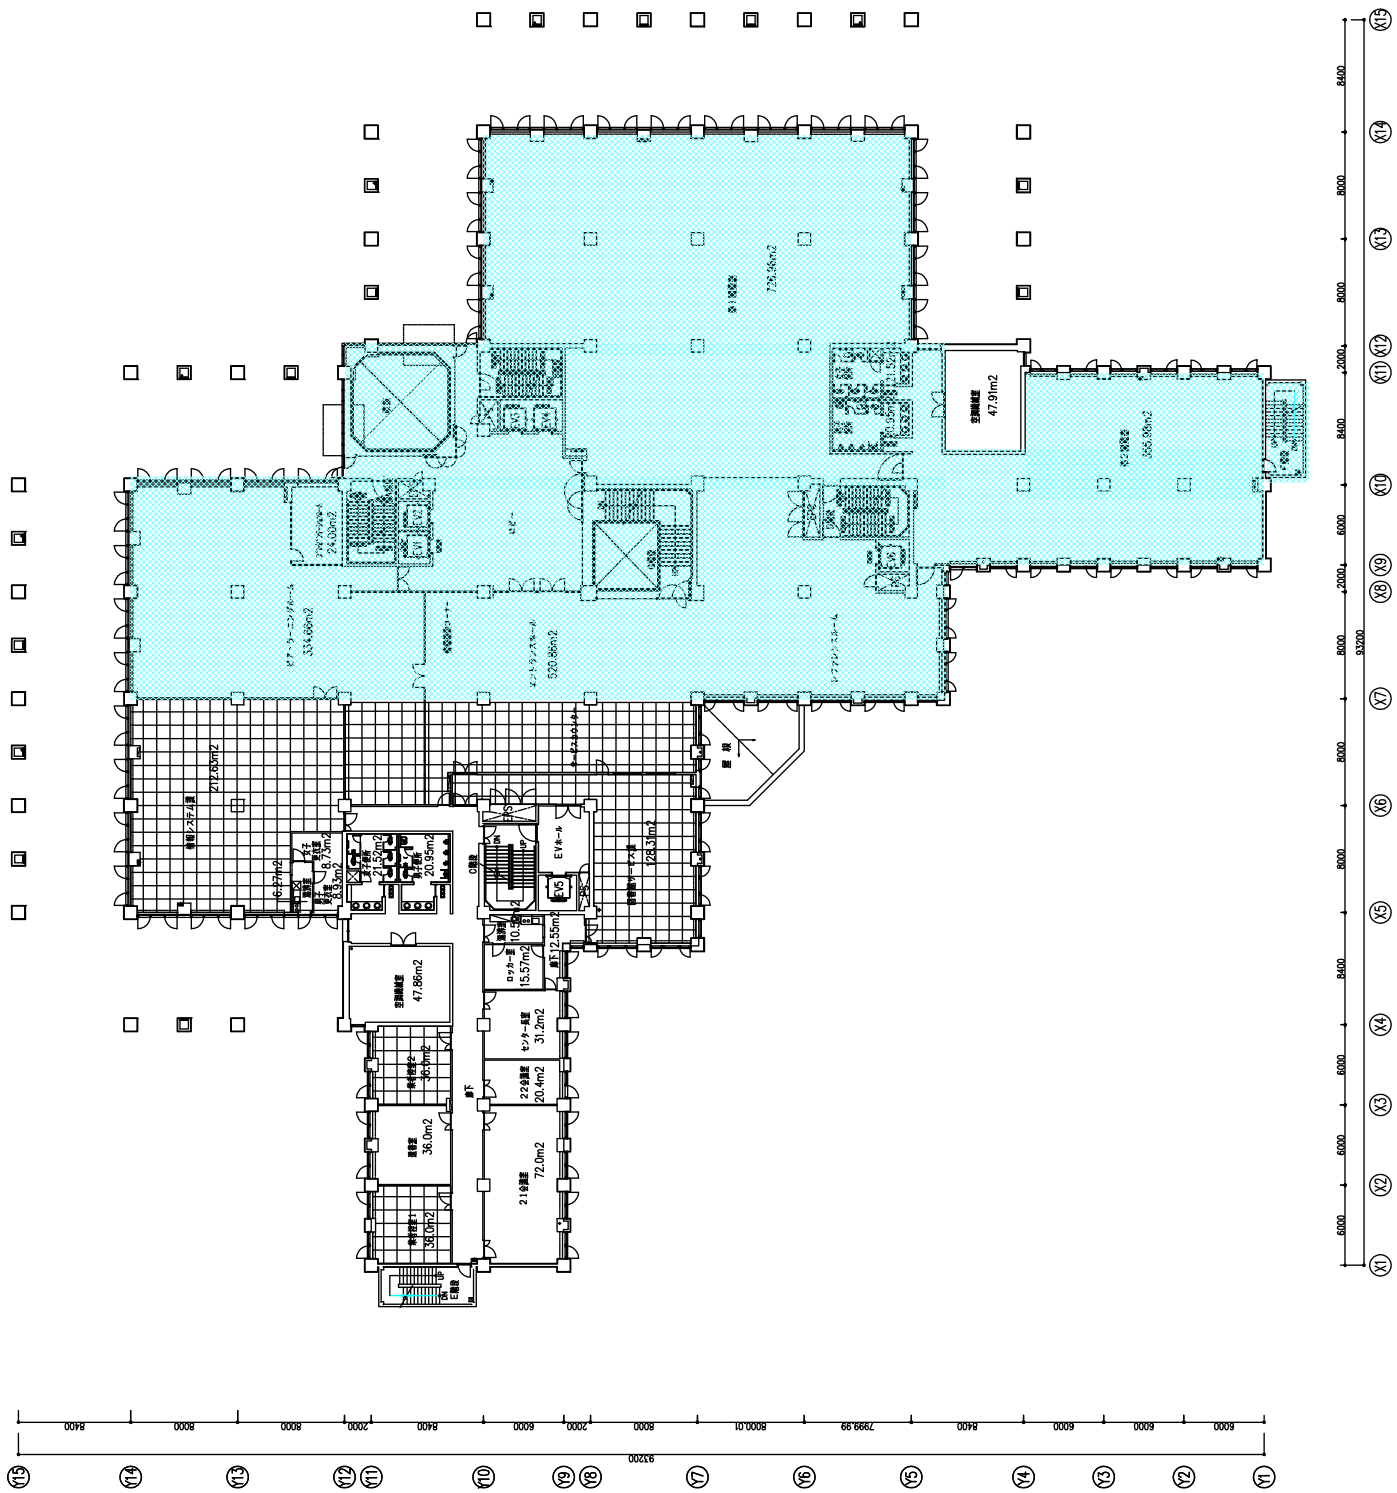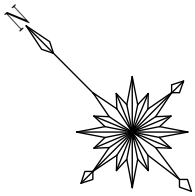


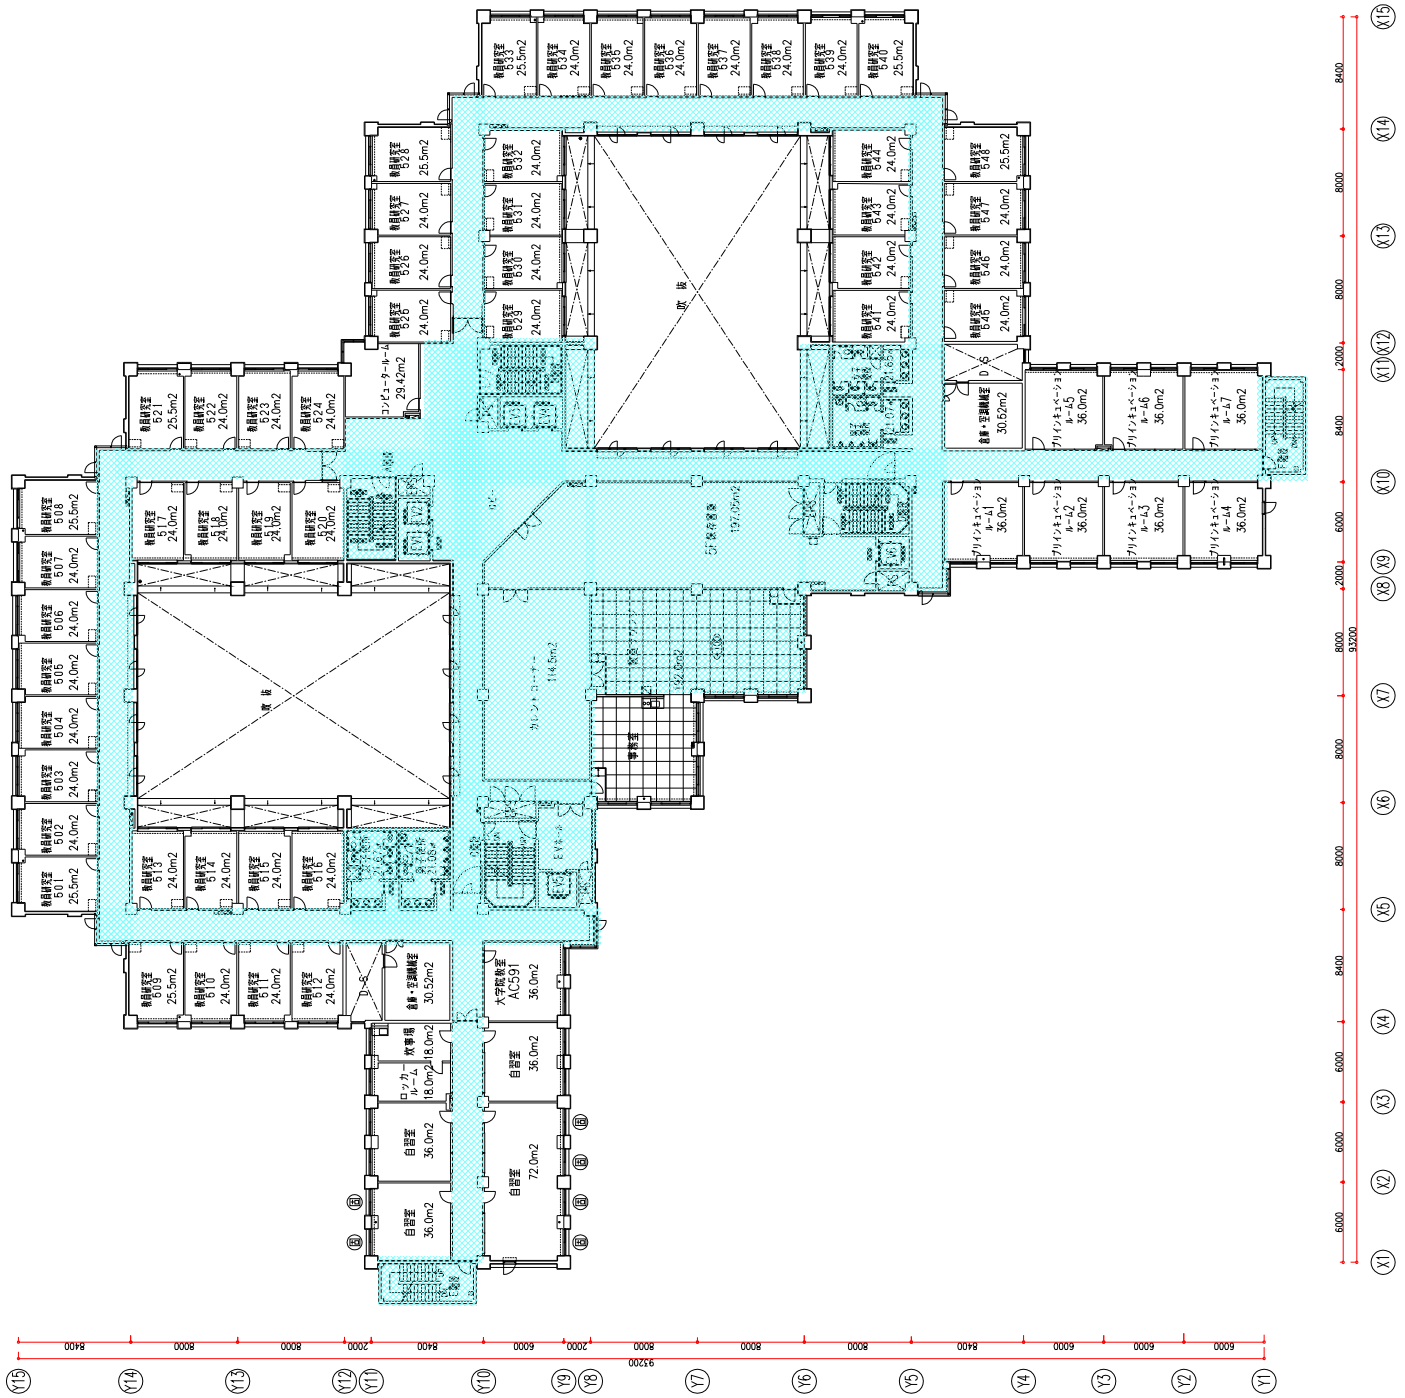
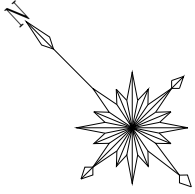
株式会社 山下設計 YAMASHITA SEKKEI INC. <small>ARCHITECTS & DESIGNERS</small>	建設士 周利 備 第 76 25 4 号 建築士 07.00.00	訂正 07.00.00	特記 □ 二点子ブロックを示す。	立命館大学 BKC キャンパス整備計画	図面内容 アクロスウィング2階平面図	図面番号 1017
	縮尺 1/200(A1), 1/400(A3)				図名 建築平面図	

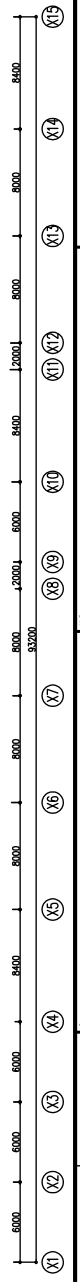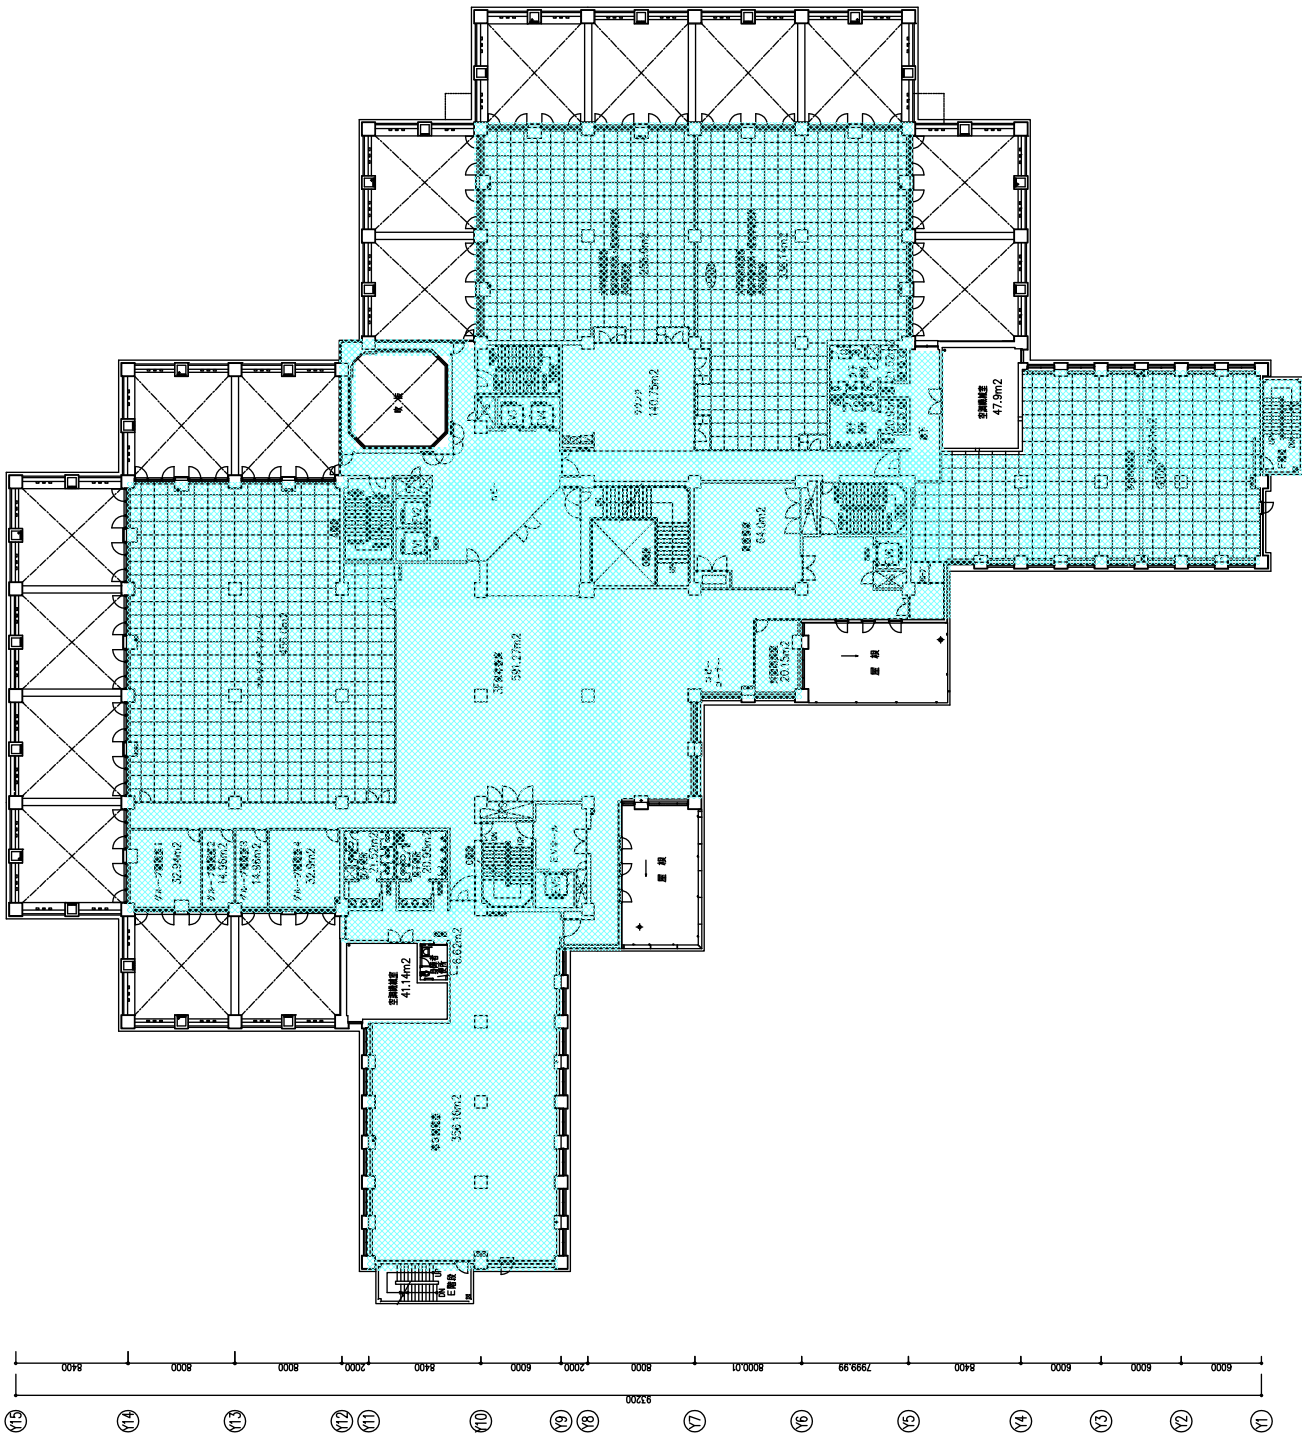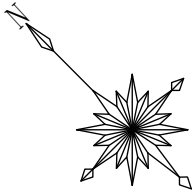


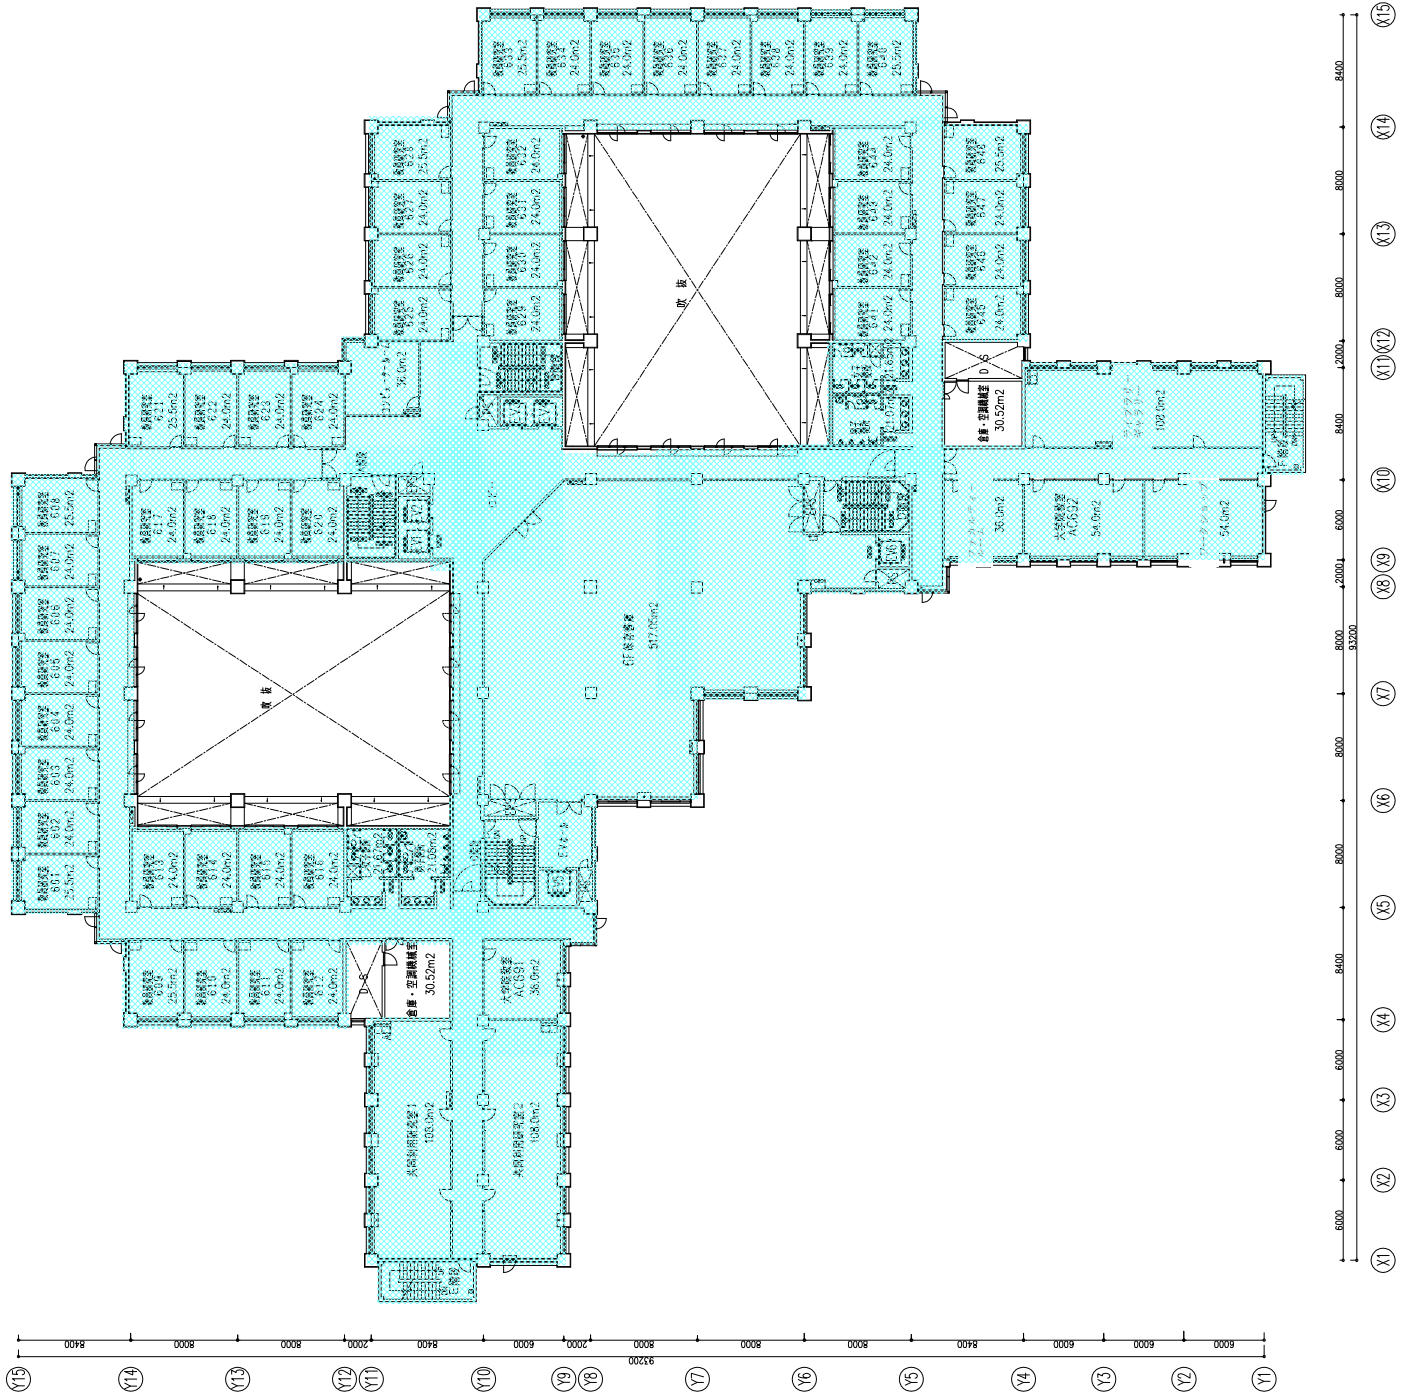
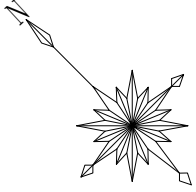
株式会社 山下設計 YAMASHITA SEIKEI INC. ARCHITECTS & ENGINEERS	建築士 藤利 樹 第 176254号 番利 樹 棟 07.00.00	訂正 07.00.00	補記 □ =点字ブロックを示す。	立命館大学 BKC キャンパス整備計画	図面内容 アクロスウィング3階平面図 縮尺 1/200(A1),1/400(A3)	図面番号 1018 1018 建築士印図
	建築士 藤利 樹 第 176254号 番利 樹 棟 07.00.00					

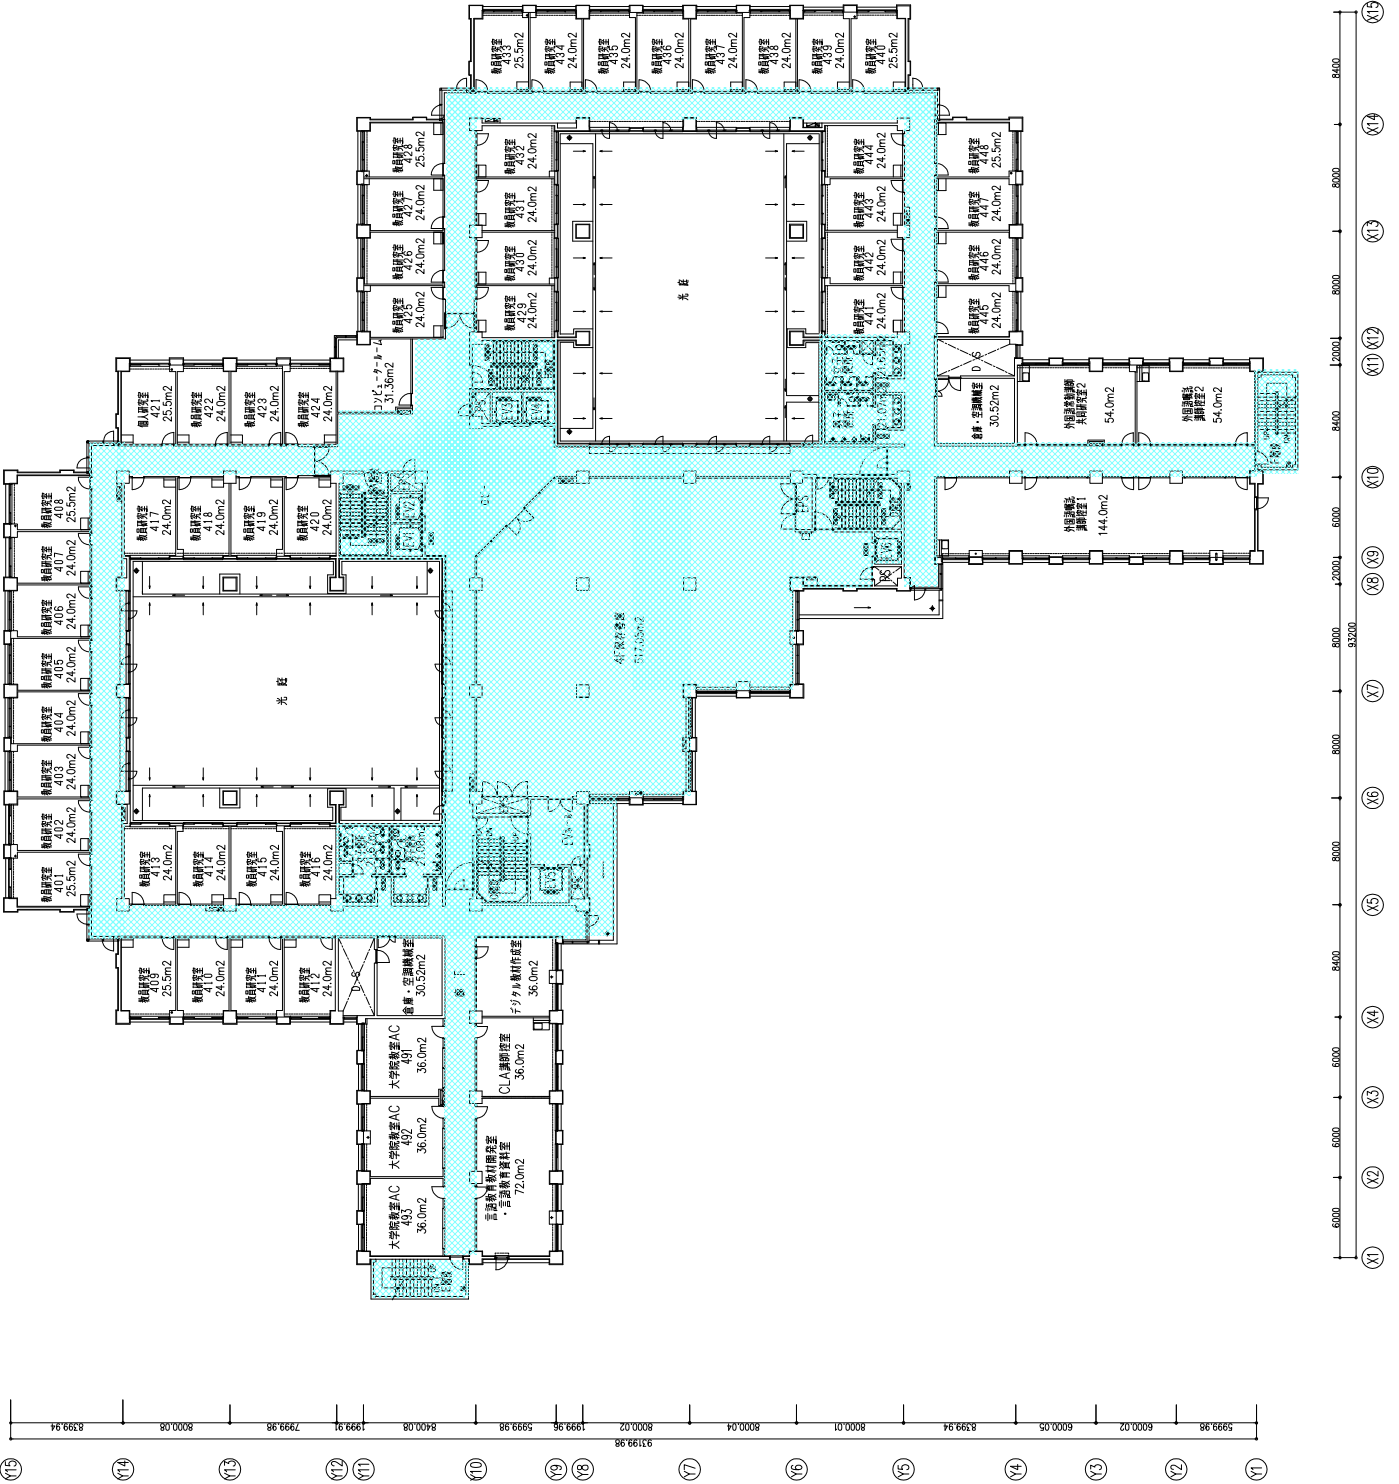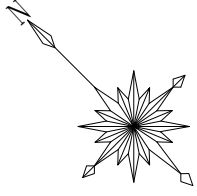



 株式会社 山下設計 YAMASHITA SEKKEI INC. ARCHITECTS & ENGINEERS	一級建築士 船利 希 第 76254号 積組 07.00.00	訂正 07.00.00	特記 □ 一点プロットを示す。	立命館大学 BKC キャンパス整備計画	図面内容 アクロスウィング4階平面図 縮尺 1/200(A1):1/400(A3)	図面番号 1019 2/4 建築責任図
--	--	----------------	--------------------	---------------------	--	------------------------------






 株式会社 山下設計 YAMASHITA SEKKEI INC. ARCHITECTS & CONSULTANTS	本設計書上 扇利 備 有 76254号 棟別 数量 07.00.00	注 点字ブロックを示す。	棟名 立命館大学 BKC キャンパス整備計画	図面番号 アクロスウィング5階平面図 縮尺 1/200(A1);1/400(A3)	図面番号 1020 種別 建築平面図
--	--	-----------------	---------------------------	--	-----------------------------








 株式会社 山下設計 YAMASHITA SEKKEI INC. YAMASHITA SEKKAI GOSHO	建設士 藤利 尚 第 76254号 積算 07.00.00	訂正	特記 □ = 点字ブロックを示す。	立命館大学 BKC キャンパス整備計画	図面番号 7クロスウィング6階平面図 縮尺 1/200(A1);1/400(A3)	図面番号 1021 名称 建築平面図
--	-------------------------------------	----	----------------------	---------------------	--	-----------------------------

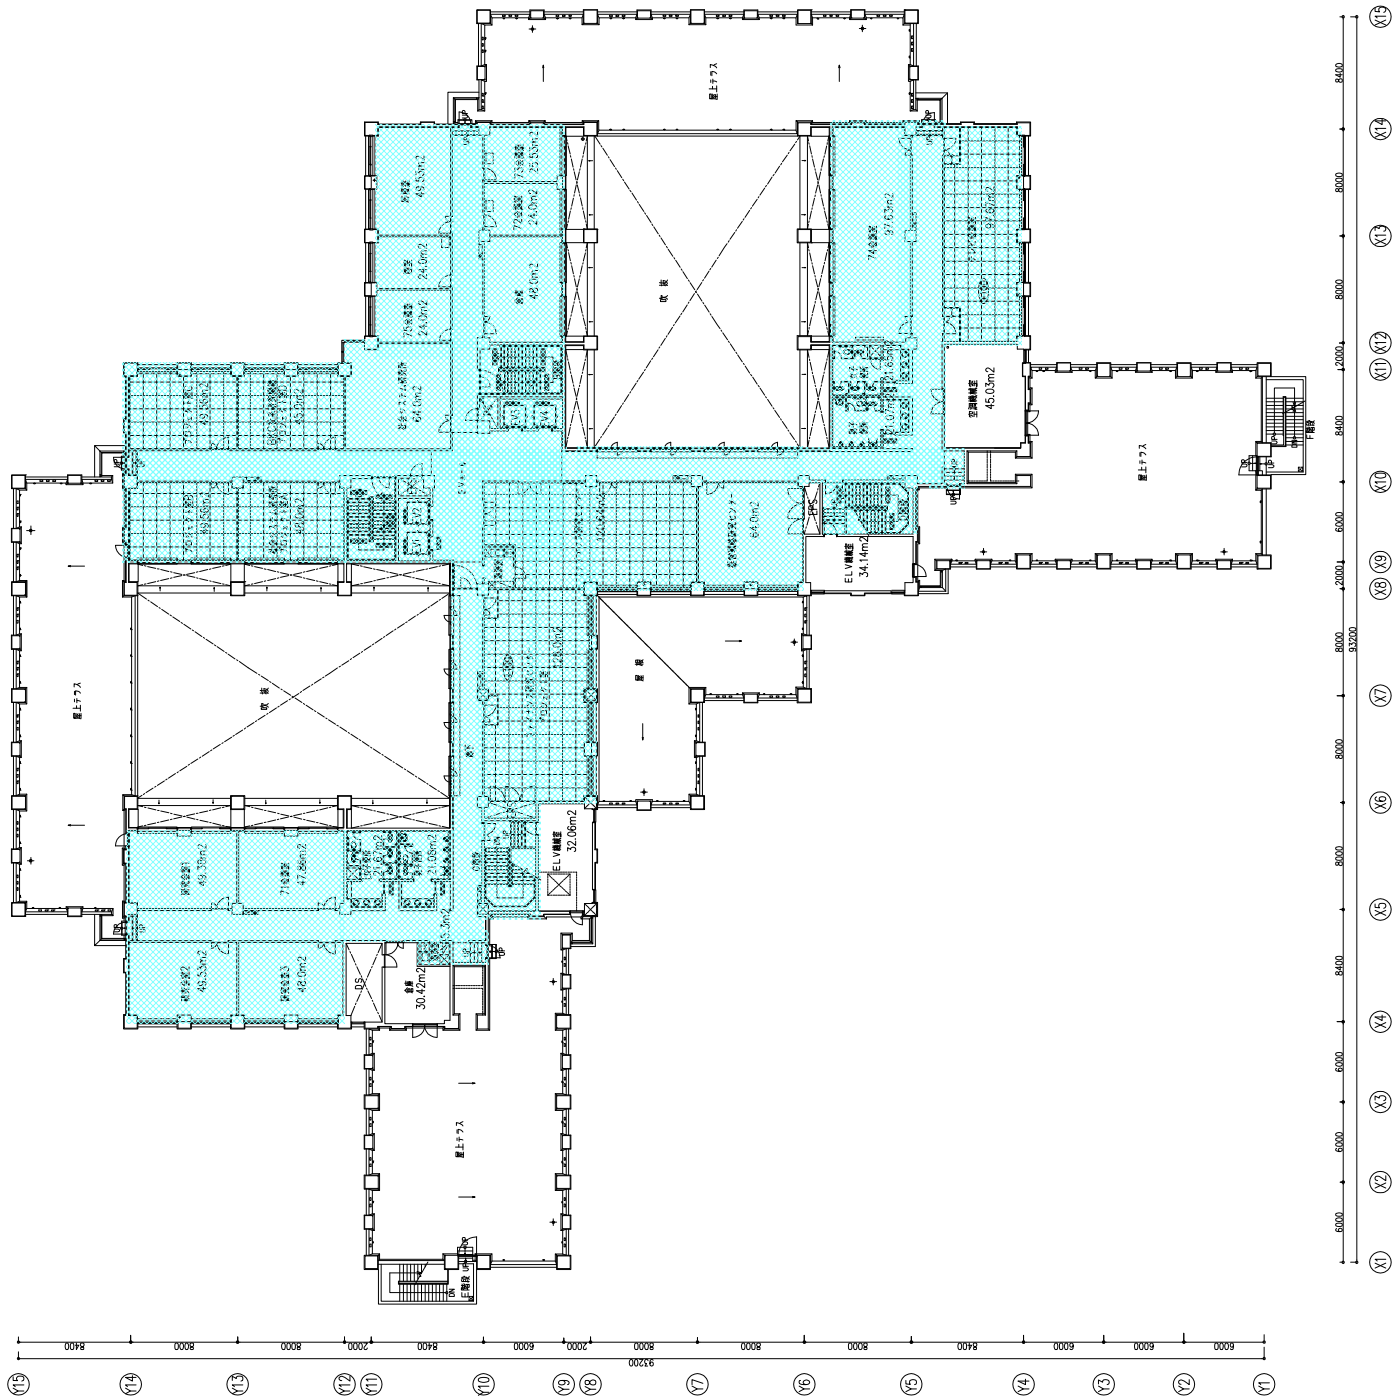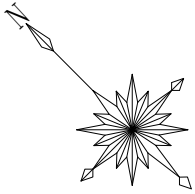


 株式会社 山下設計 YAMASHITA SEKKEI INC. YAMASHITA SEKKEI & ASSOCIATES	建設業上 届利 備 第 76254号 種類 金額 07,000,000	訂正 特記 □ = 点字ブロックを示す。	立命館大学 BKC キャンパス整備計画	図面番号 7クロスウィング7階平面図 縮尺 1/200(A1);1/400(A3)	図面番号 1022 名称 建築平面図
---	--	----------------------------	---------------------	--	-----------------------------

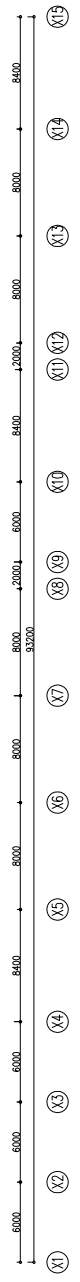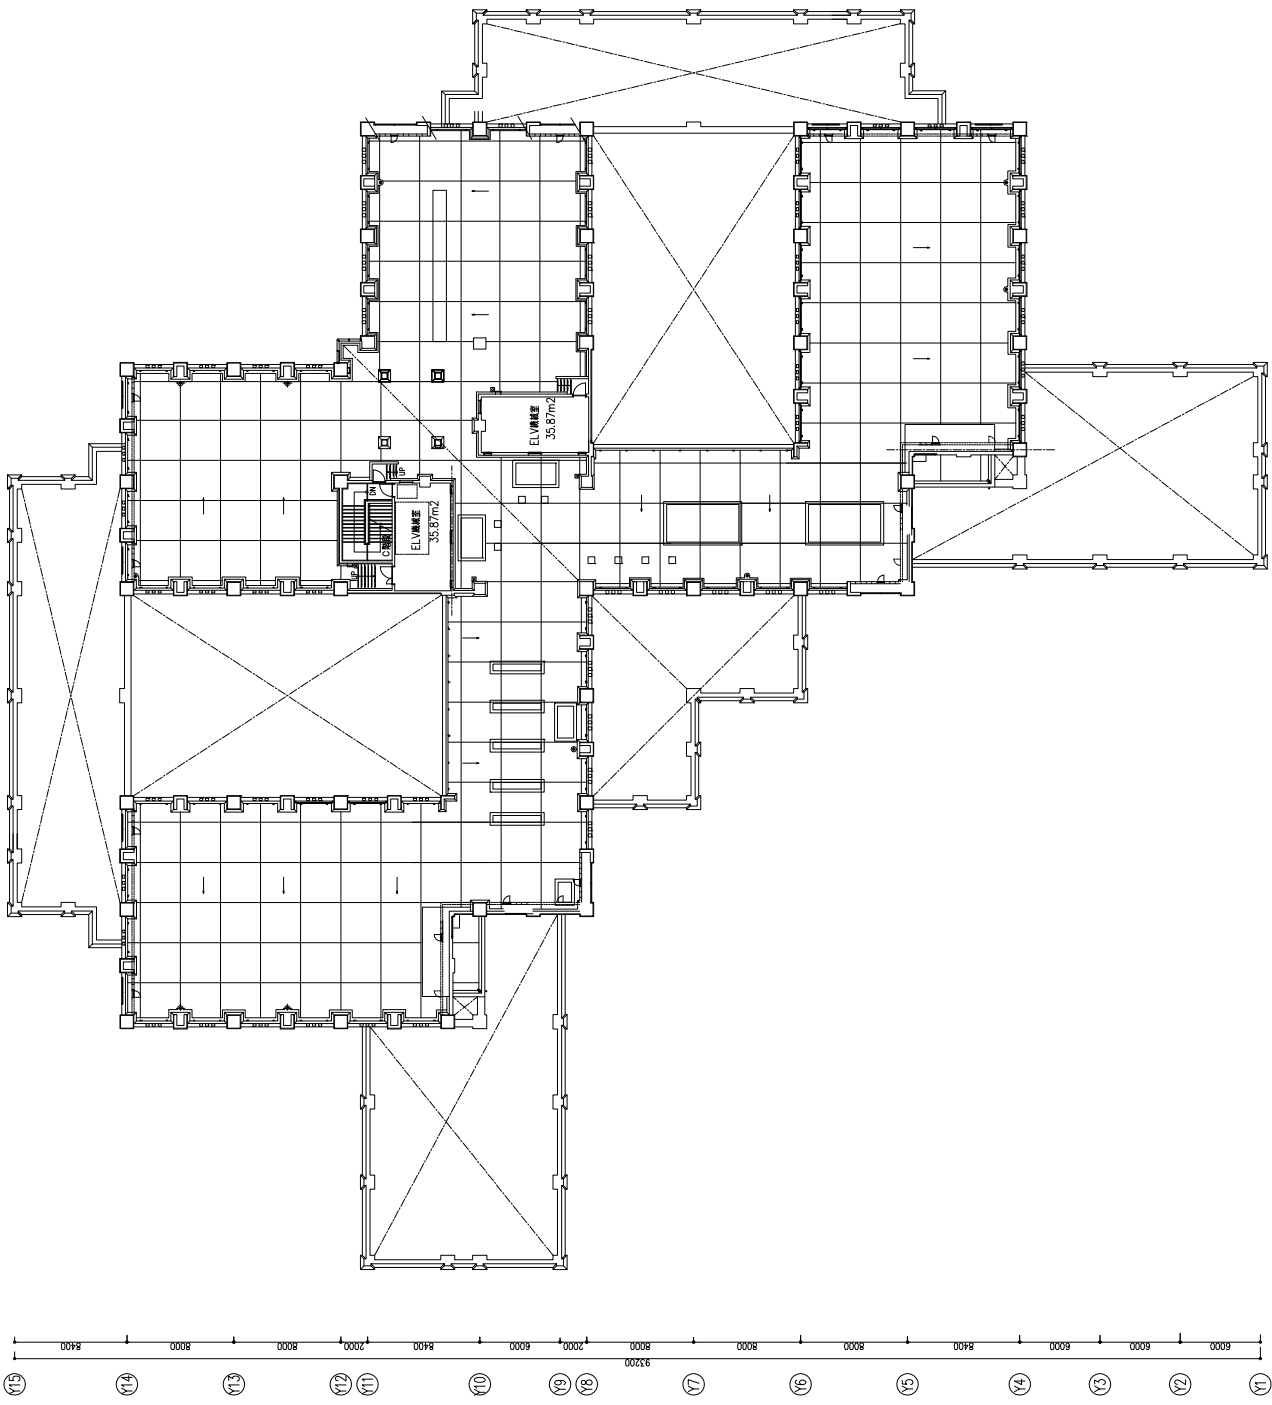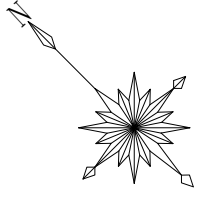


 株式会社 山下設計 YAMASHITA SEKKEI INC. ARCHITECTS & ENGINEERS	建設業上 厩利 商 第 76254号 種別 登録 07.00.00	立命館大学 BKC キャンパス整備計画 7クロスウィングR階平面図 縮尺 1/200(A1);1/400(A3)	図面番号 1023 設計者 建築士監図
	特注	立命館大学 BKC キャンパス整備計画	図面番号 1023 設計者 建築士監図

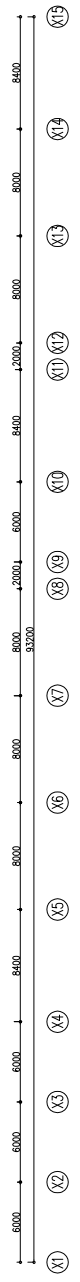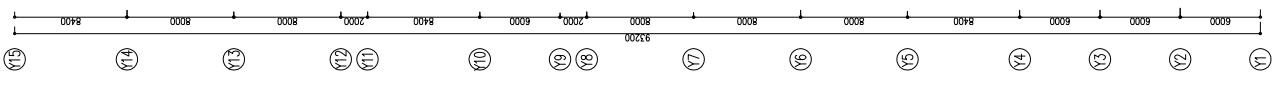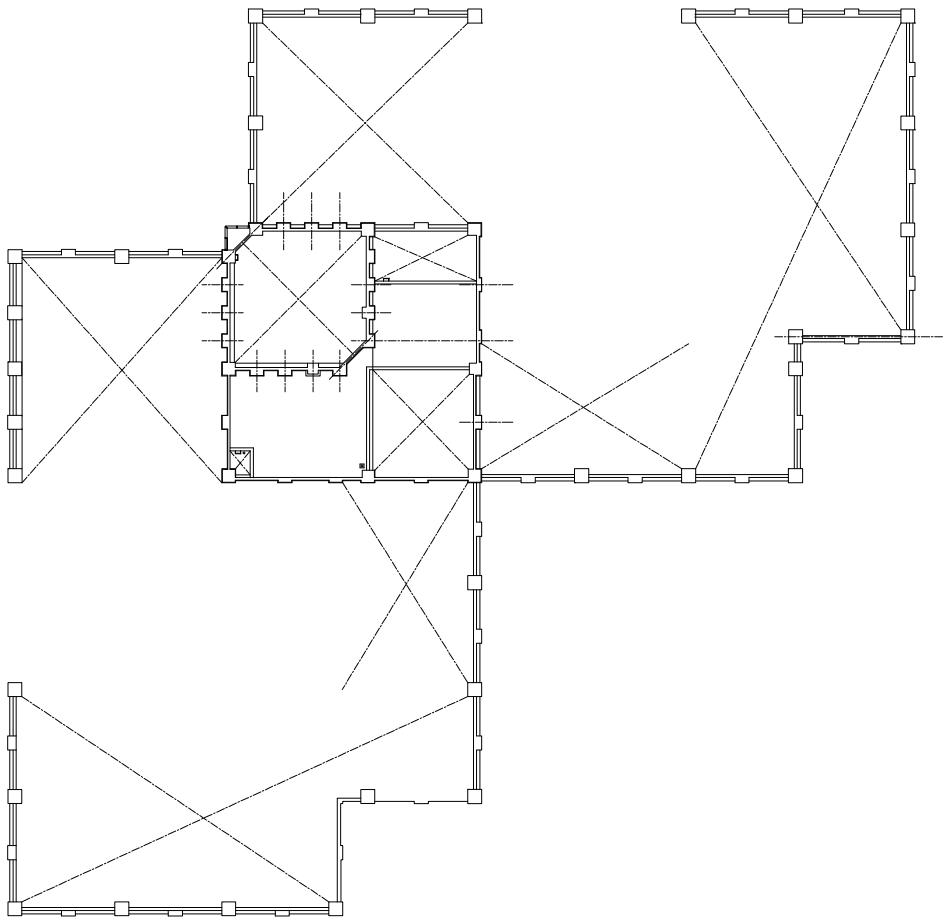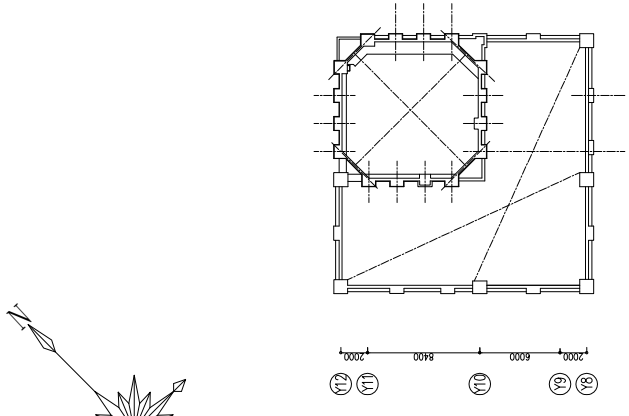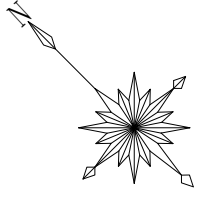


 株式会社 山下設計 YAMASHITA SEKKEI INC. YAMASHITA SEKKEI & ASSOCIATES	一般建築士 勝利 尚 〒762-854号 事務所 07.00.00	訂正	特記	立命館大学 BKC キャンパス整備計画	図面番号 アクロスウィングPHR階平面図 縮尺 1/200(A1);1/400(A3)	図面番号 1024 建築士印 建築士印図
	立命館大学 BKC キャンパス整備計画					

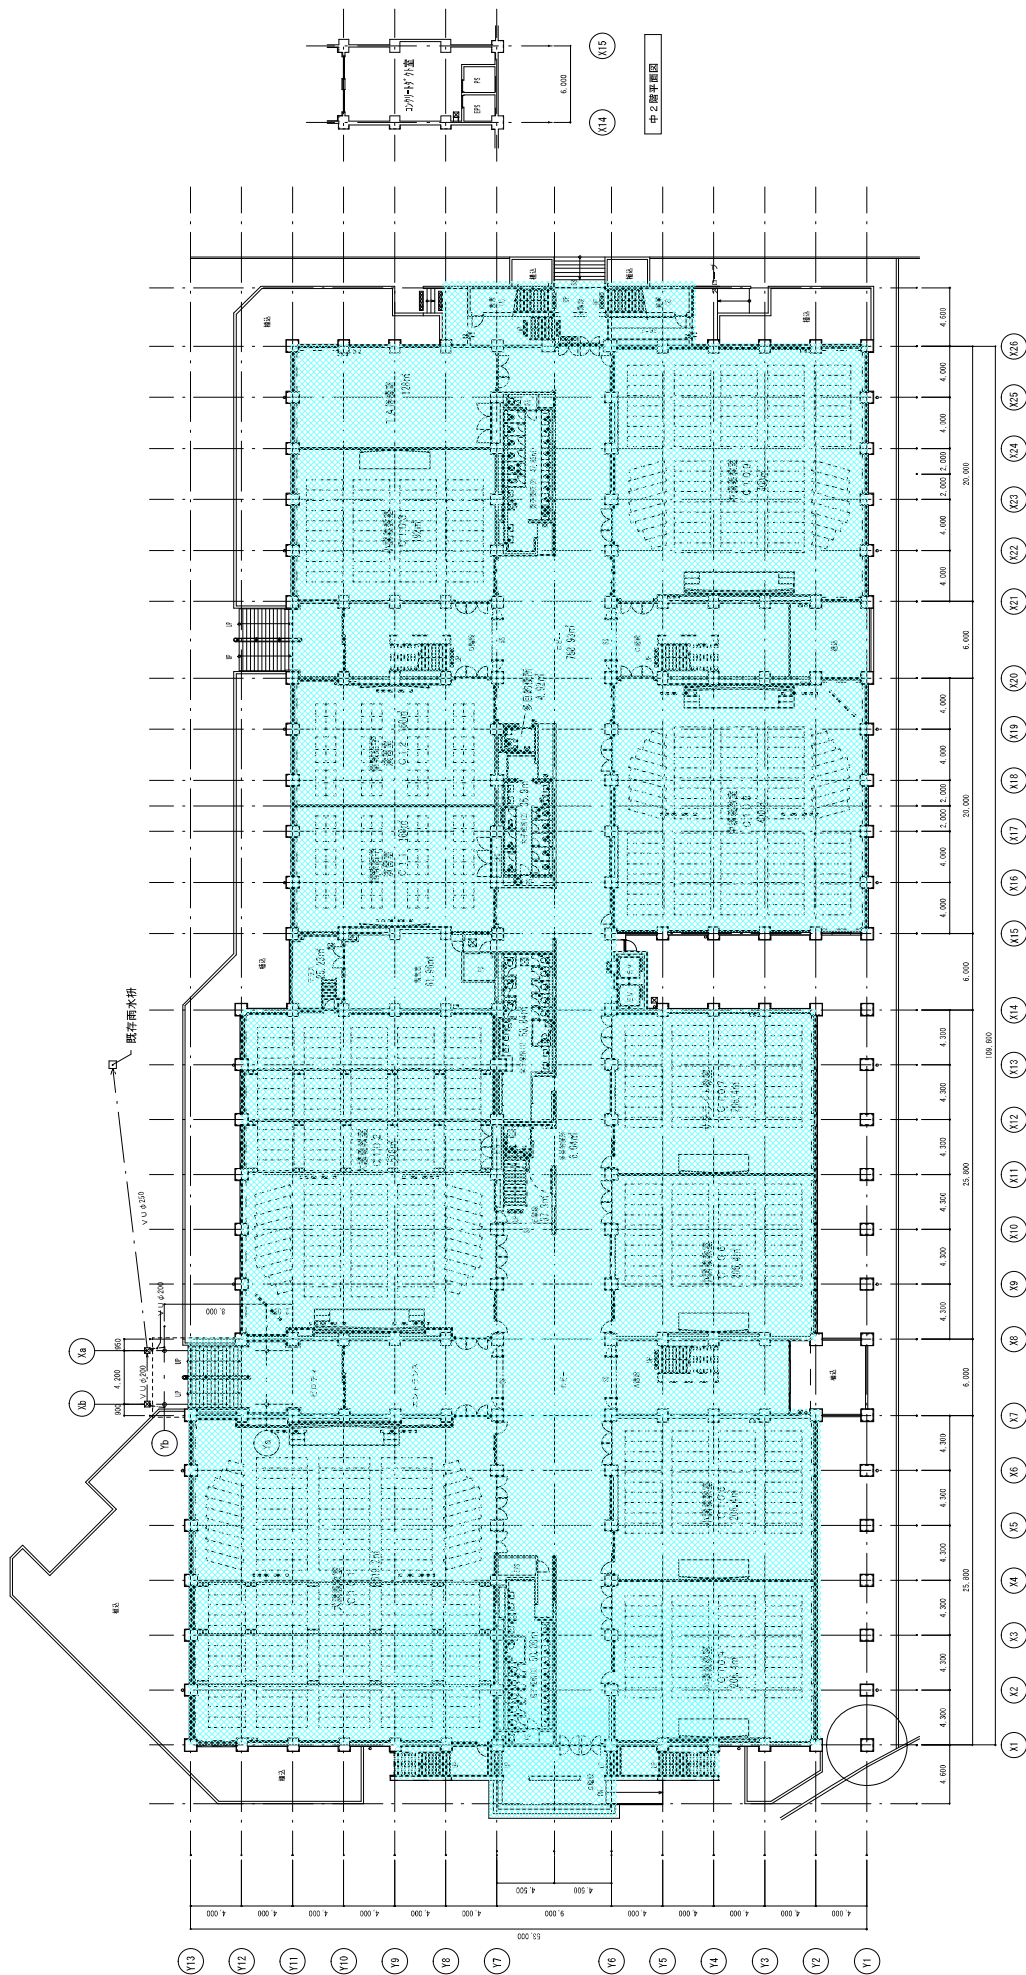


1階平面図

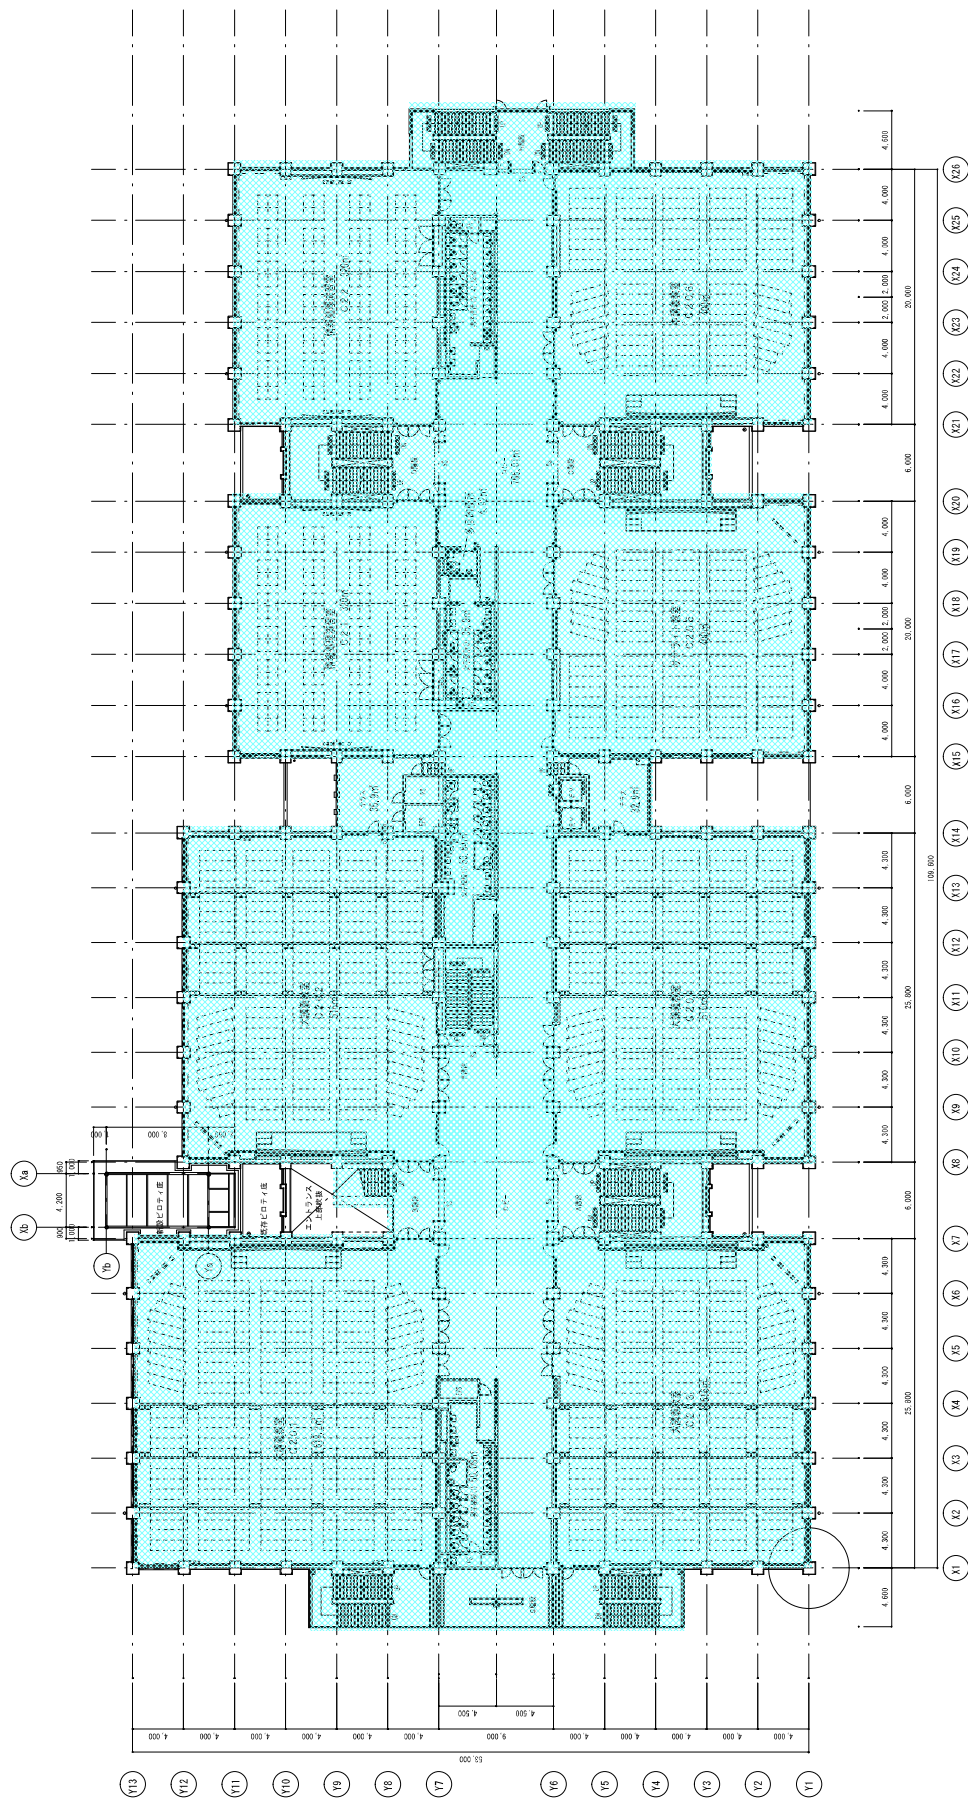


2階平面図

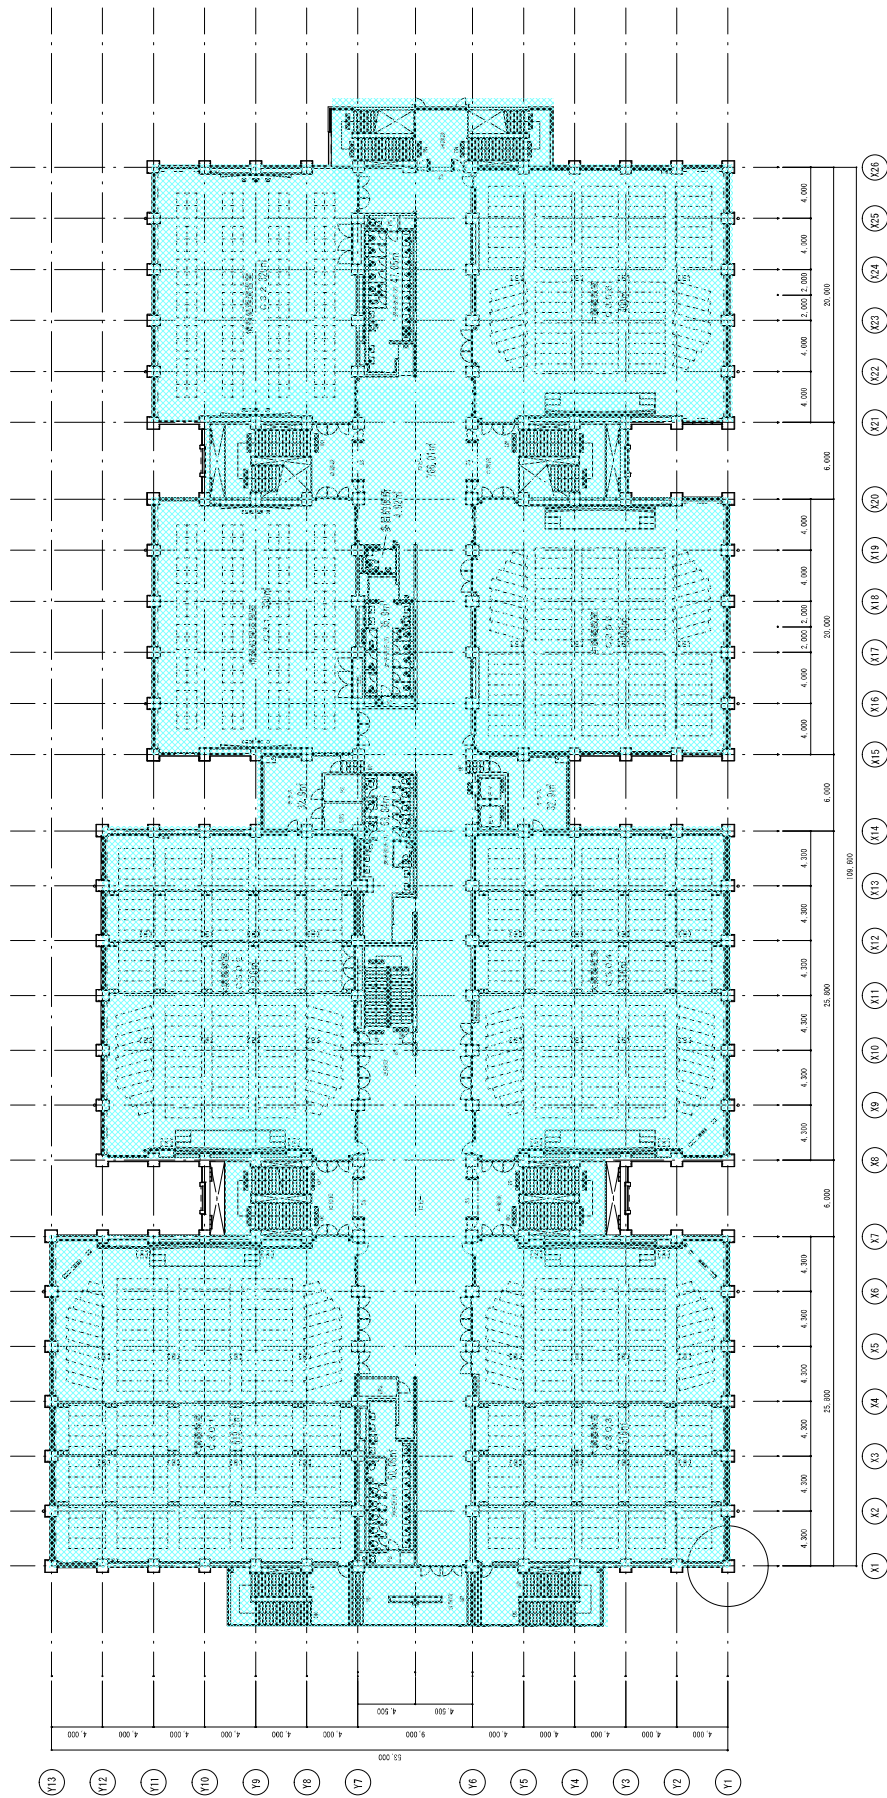

3階平面図

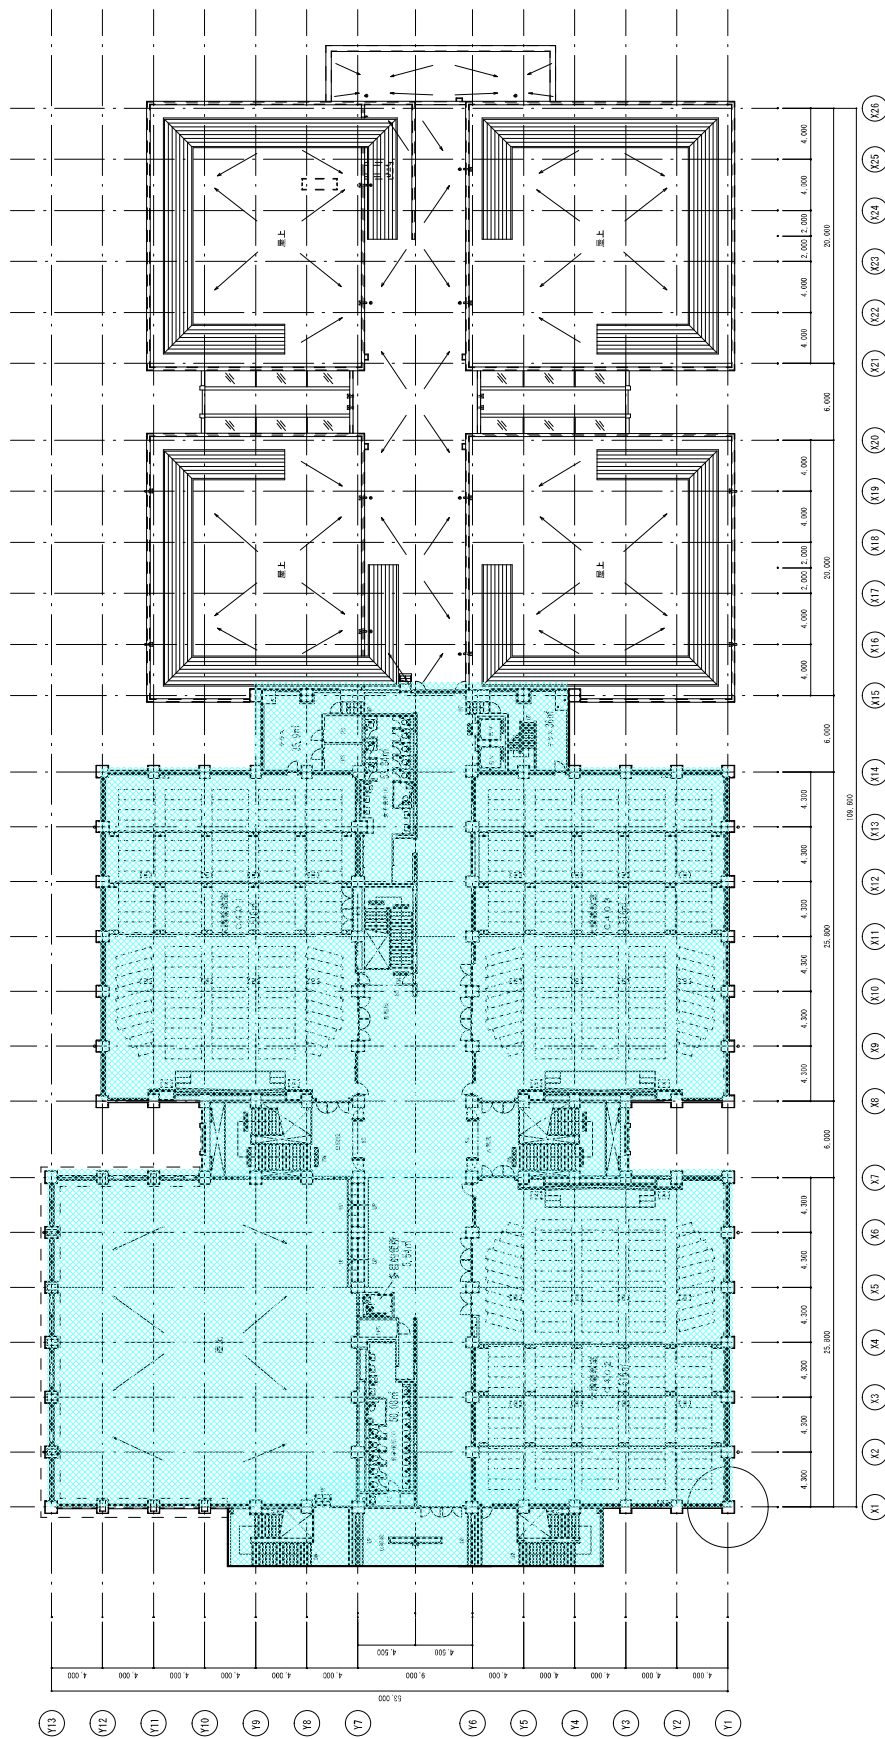


4階平面図


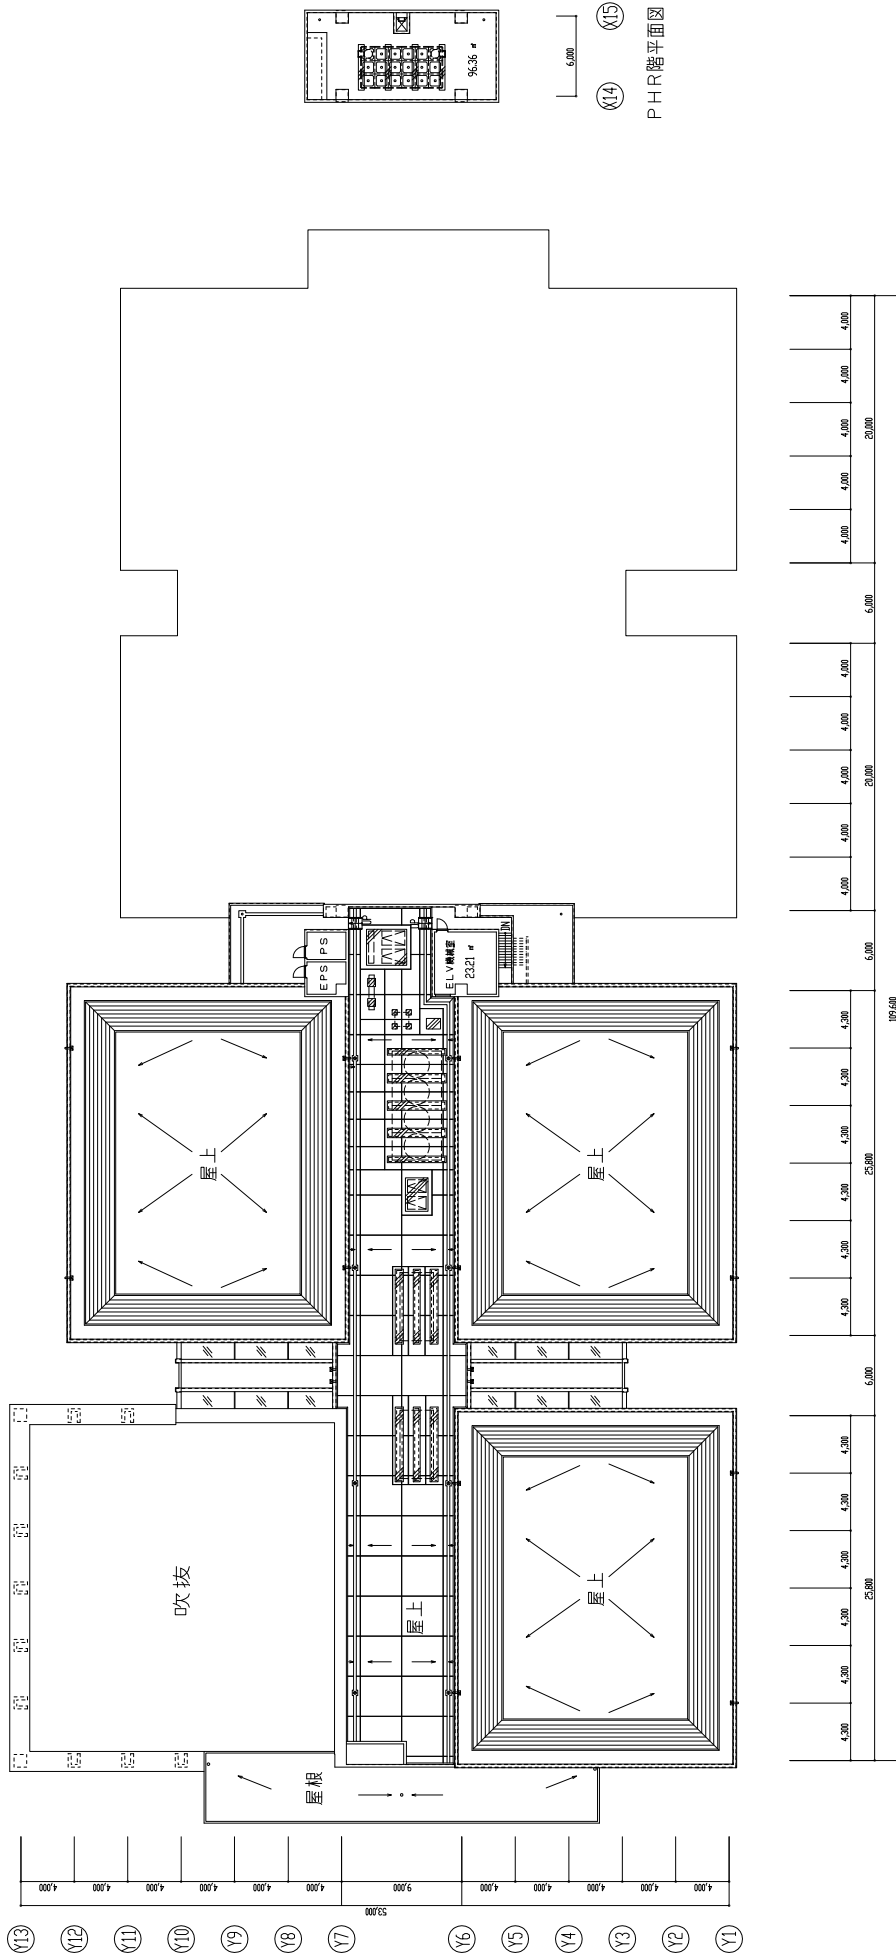


Y13 Y12 Y11 Y10 Y9 Y8 Y7 Y6 Y5 Y4 Y3 Y2 Y1
 X1 X2 X3 X4 X5 X6 X7 X8 X9 X10 X11 X12 X13 X14 X15 X16 X17 X18 X19 X20 X21 X22 X23 X24 X25 X26

 株式会社 山下設計 YAMASHITA SEKKEI INC. <small>ARCHITECTS</small>	図名 R階平面図	縮尺 1/200	図番 1/200	図種 竣工図
	建設者 BKC 新展開事業 コーポレーションハウス			


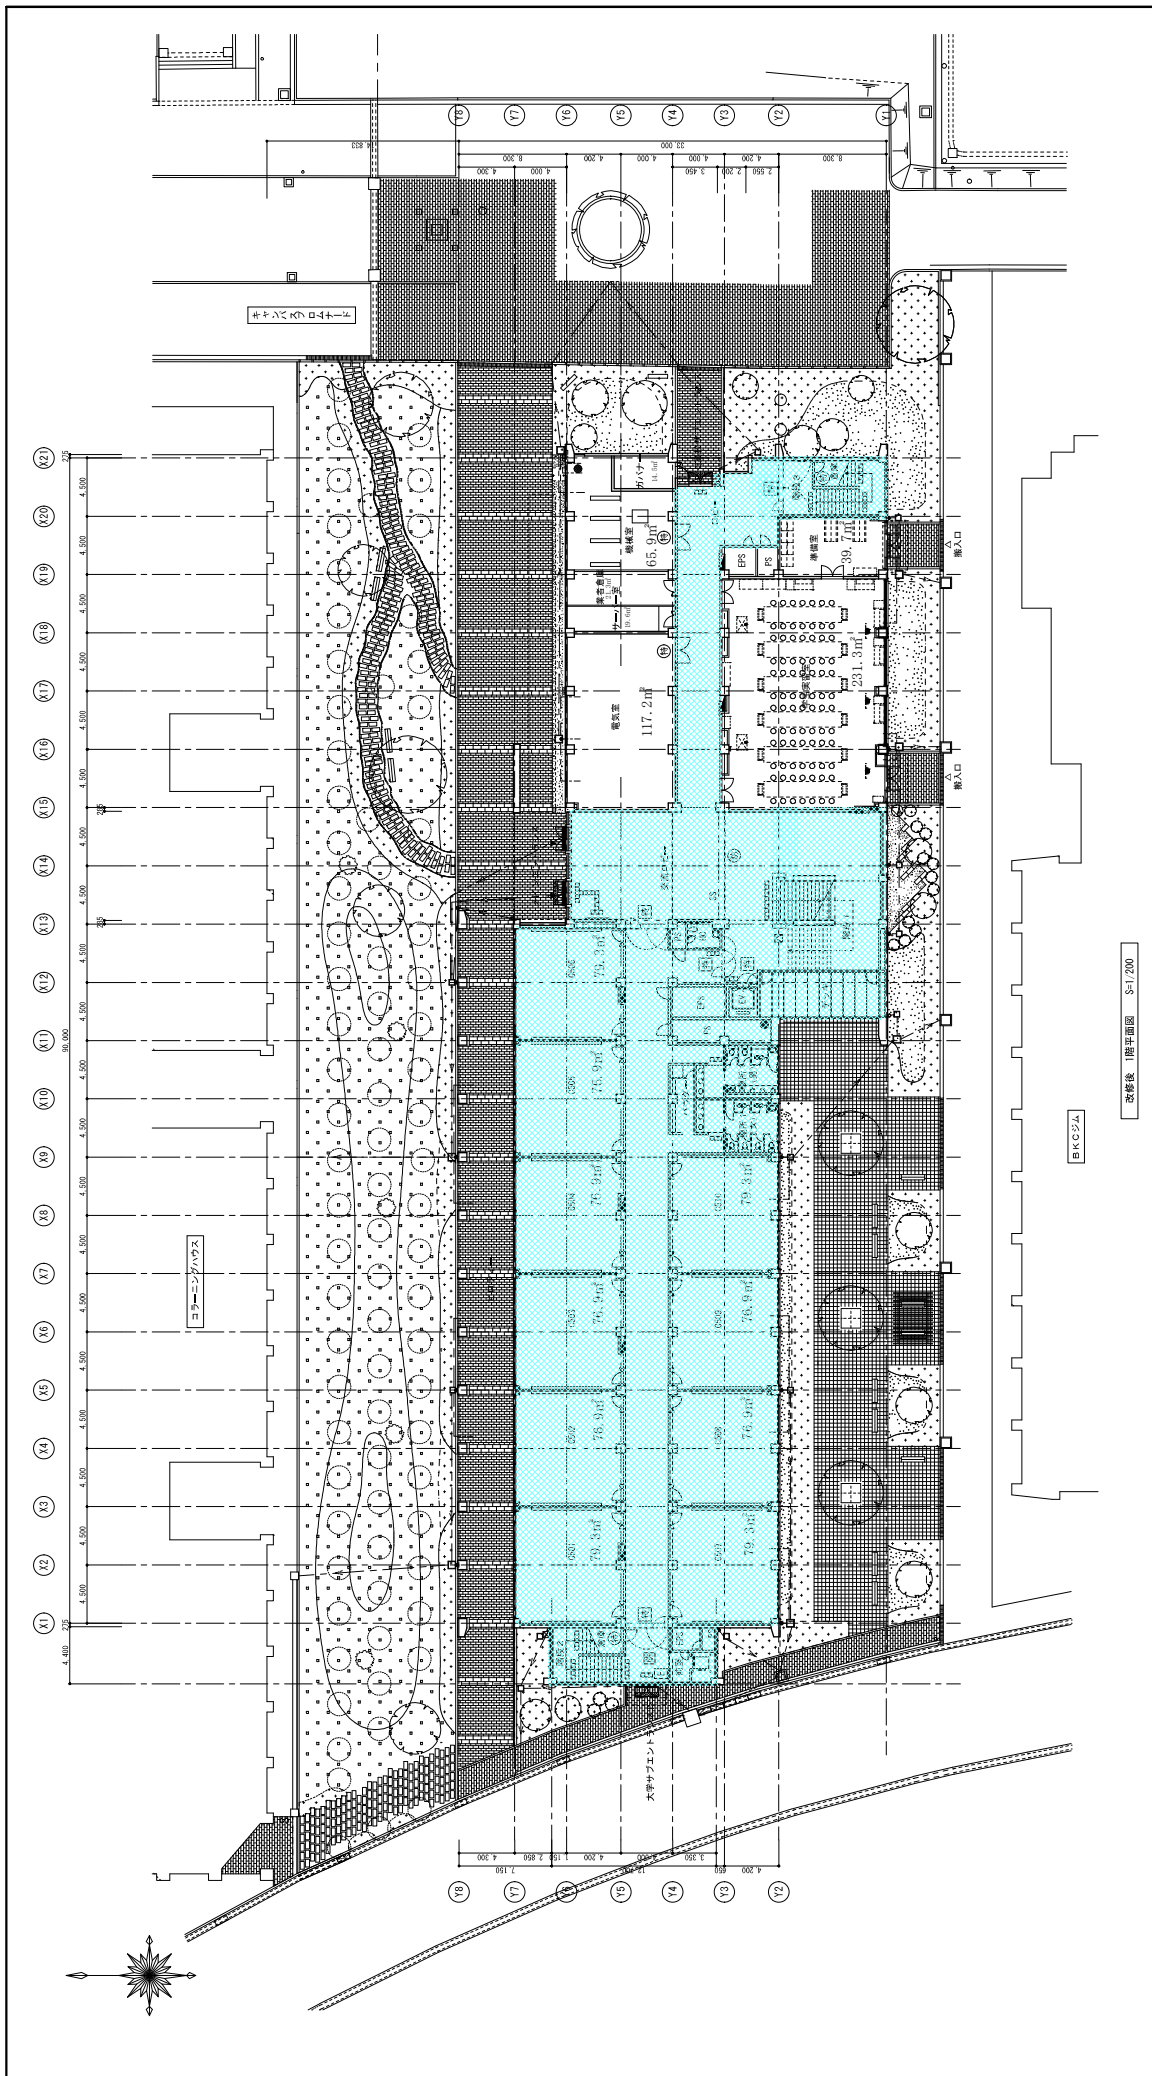


凡 例		注 記
E	カーナビ (電気設備工事)	
	工事対象外設備を赤字	
⑬	特定防火設備 (常時維持)	
⑭	特定防火設備 (非常時動作)	
⑮	防火設備 (常時維持)	
⑯	防火設備 (非常時動作)	
■	屋内外水栓	
	※外・内は水平設置	
	※スプリンクラー設備取付以上	
1	立命館大学BKC食科学部施設に伴うコラーニングハウスII改修工事設計・監理業務	立命館大学BKC コラーニングハウスII改修工事
2	設計者	設計者
3	監理者	監理者
4	縮尺	縮尺
	1/200	1/200
	1/400	1/400
株式会社 株式会社 株式会社		

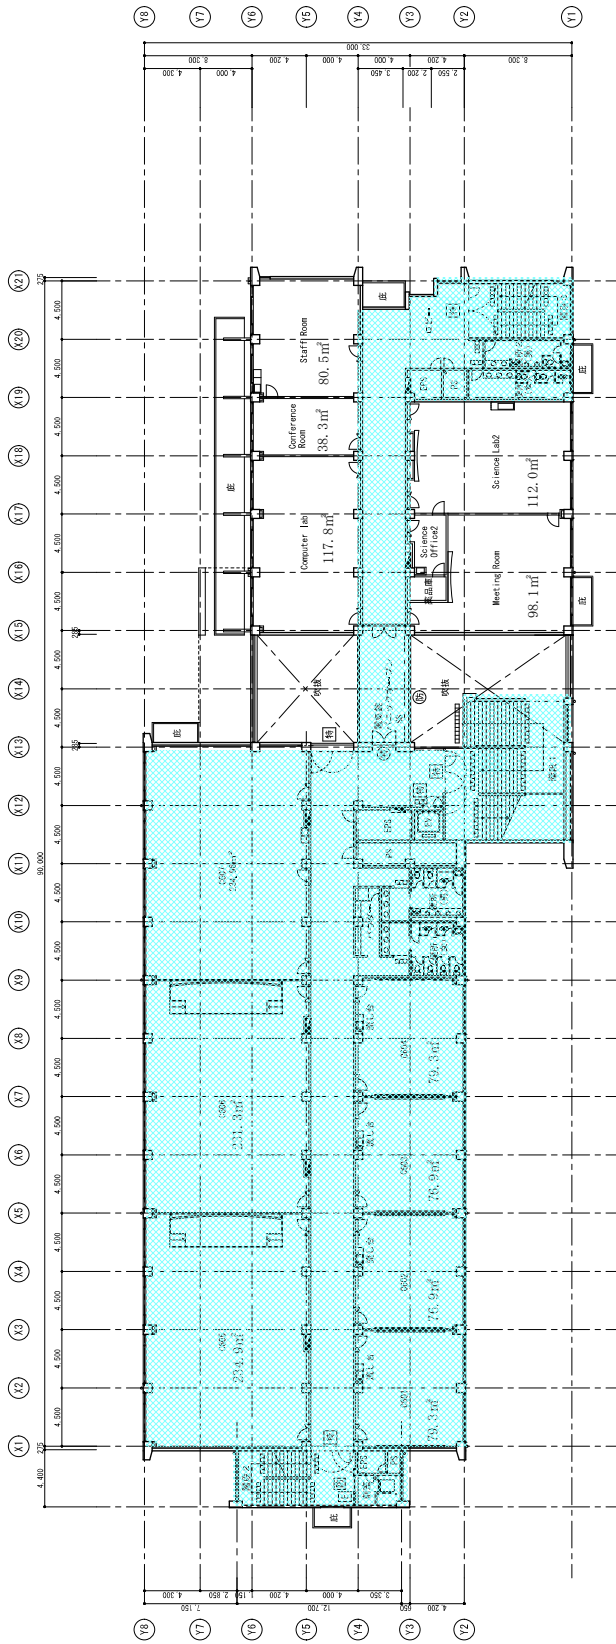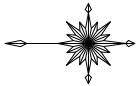

改修後 2階平面図 S-1/200

凡例		注記	
E	カーナビ (電気設備工事)		
一級建築士 (公認) 第10516号 北田久典 株式会社 海平面設計		図面番号 2階平面図 (改修後)	
縮尺 1:200		縮尺 1:200	
縮尺 1:400		縮尺 1:400	

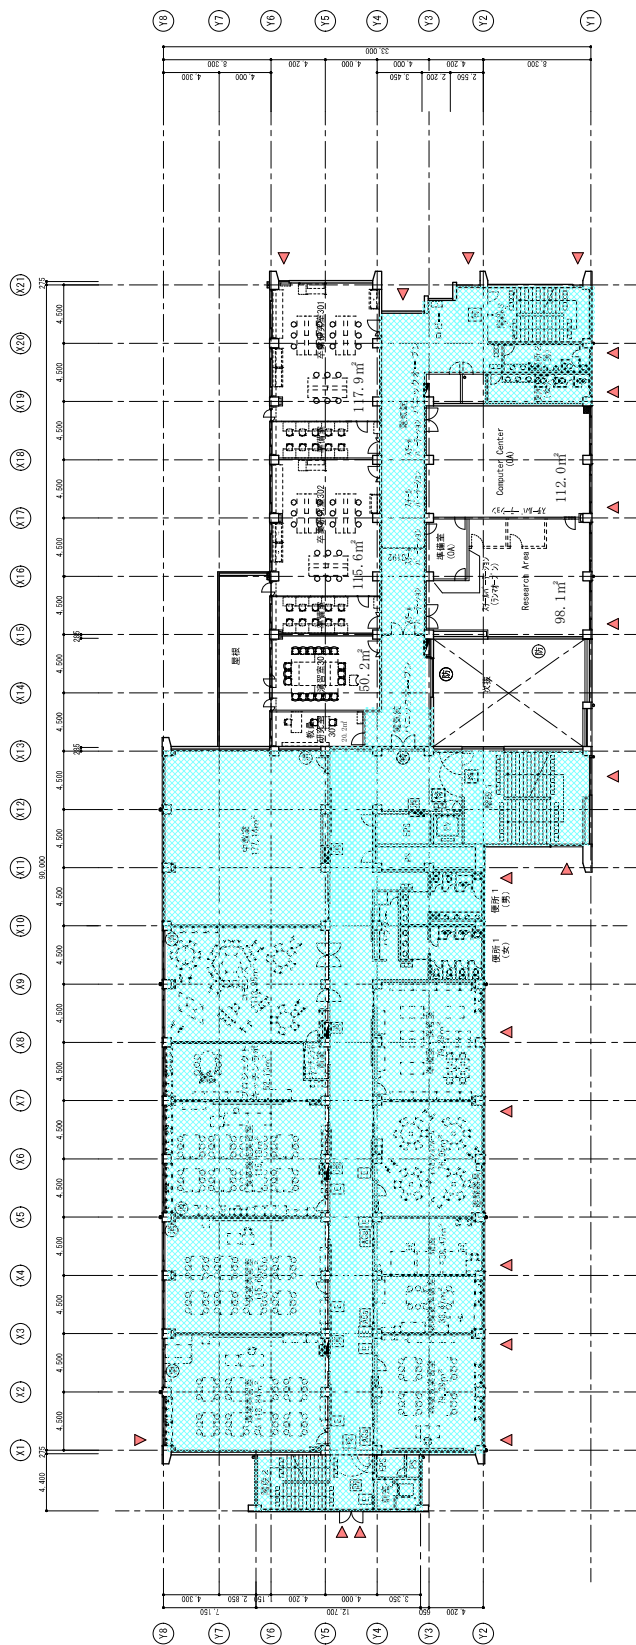
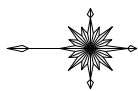


改修後 3階平面図 S-1/200



凡例	記号	説明
分電盤	④	分電盤 (0100) 対応範囲を示す
消火器新設 (消火器ボックス共)	⑤	消火器新設 (消火器ボックス共)
消火器	⑥	消火器
非常用出入口	⑦	非常用出入口
非常用出入口代替口	⑧	非常用出入口代替口
※PS・IP内は水防区画		※PS・IP内は水防区画
※スハント内は区画準拠		※スハント内は区画準拠
注 記		注 記
改修する区画、以下の区画は全面改修とする。		改修する区画、以下の区画は全面改修とする。

製図者	立命館大学B/C食科学部設計に伴うリニューアルハウスII改修工事設計・監理業務
監理者	13
設計者	立命館大学B/C食科学部設計に伴うリニューアルハウスII改修工事設計・監理業務
縮尺	3階平面図 (改修後)
縮尺	縮尺 1/200
縮尺	縮尺 1/400

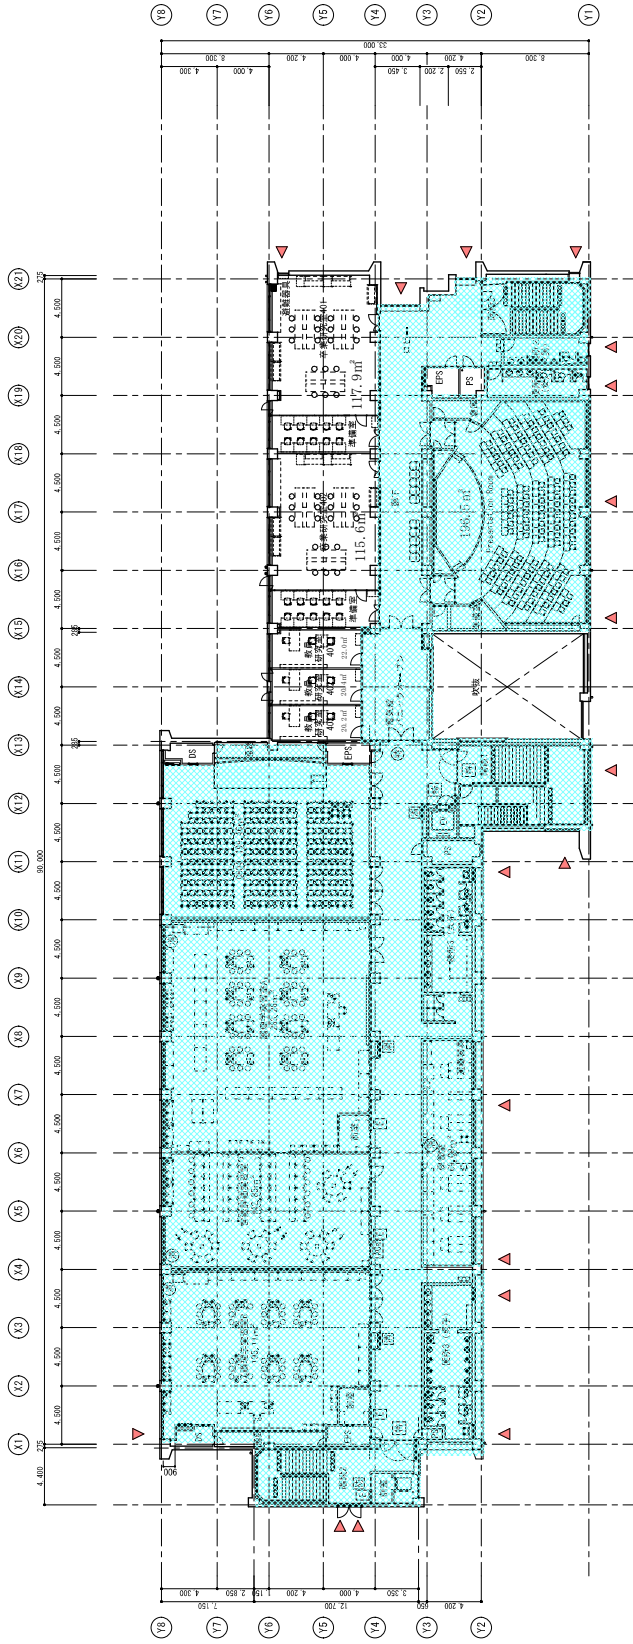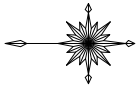

改修後 4階平面図 S-1/200

凡 例	工 事 名 称	備 考
		非常用出入口付開口
		※PS・印内は水防区画
		※スハンドドレイン面内以上
		注 記
		改修する区画、以下の区画は全面改修とする。
2	立命館大学B/C食料科学研究館に伴うリニューアル工事後の4階平面図 (改修後)	
4	4階平面図 (改修後)	

立命館大学B/C食料科学研究館に伴うリニューアル工事後の4階平面図 (改修後)

1/200

立命館大学B/C 食料科学研究館設計・監理業務

一級建築士 (次席) 第10561号 北田久典

株式会社 総合設計

4階平面図 (改修後)

1/200

1/400